



5L-1

AC100V 50Hz L-B

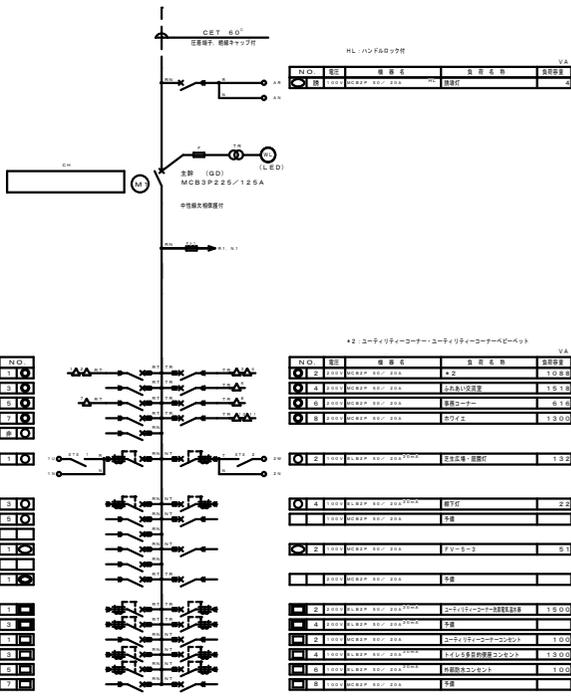



AC-GC100V 50Hz LG-5-5

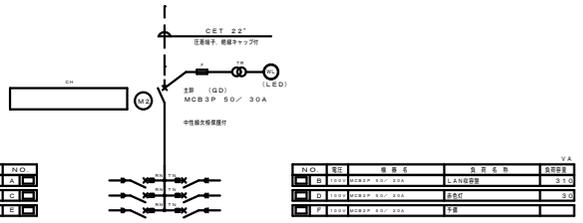

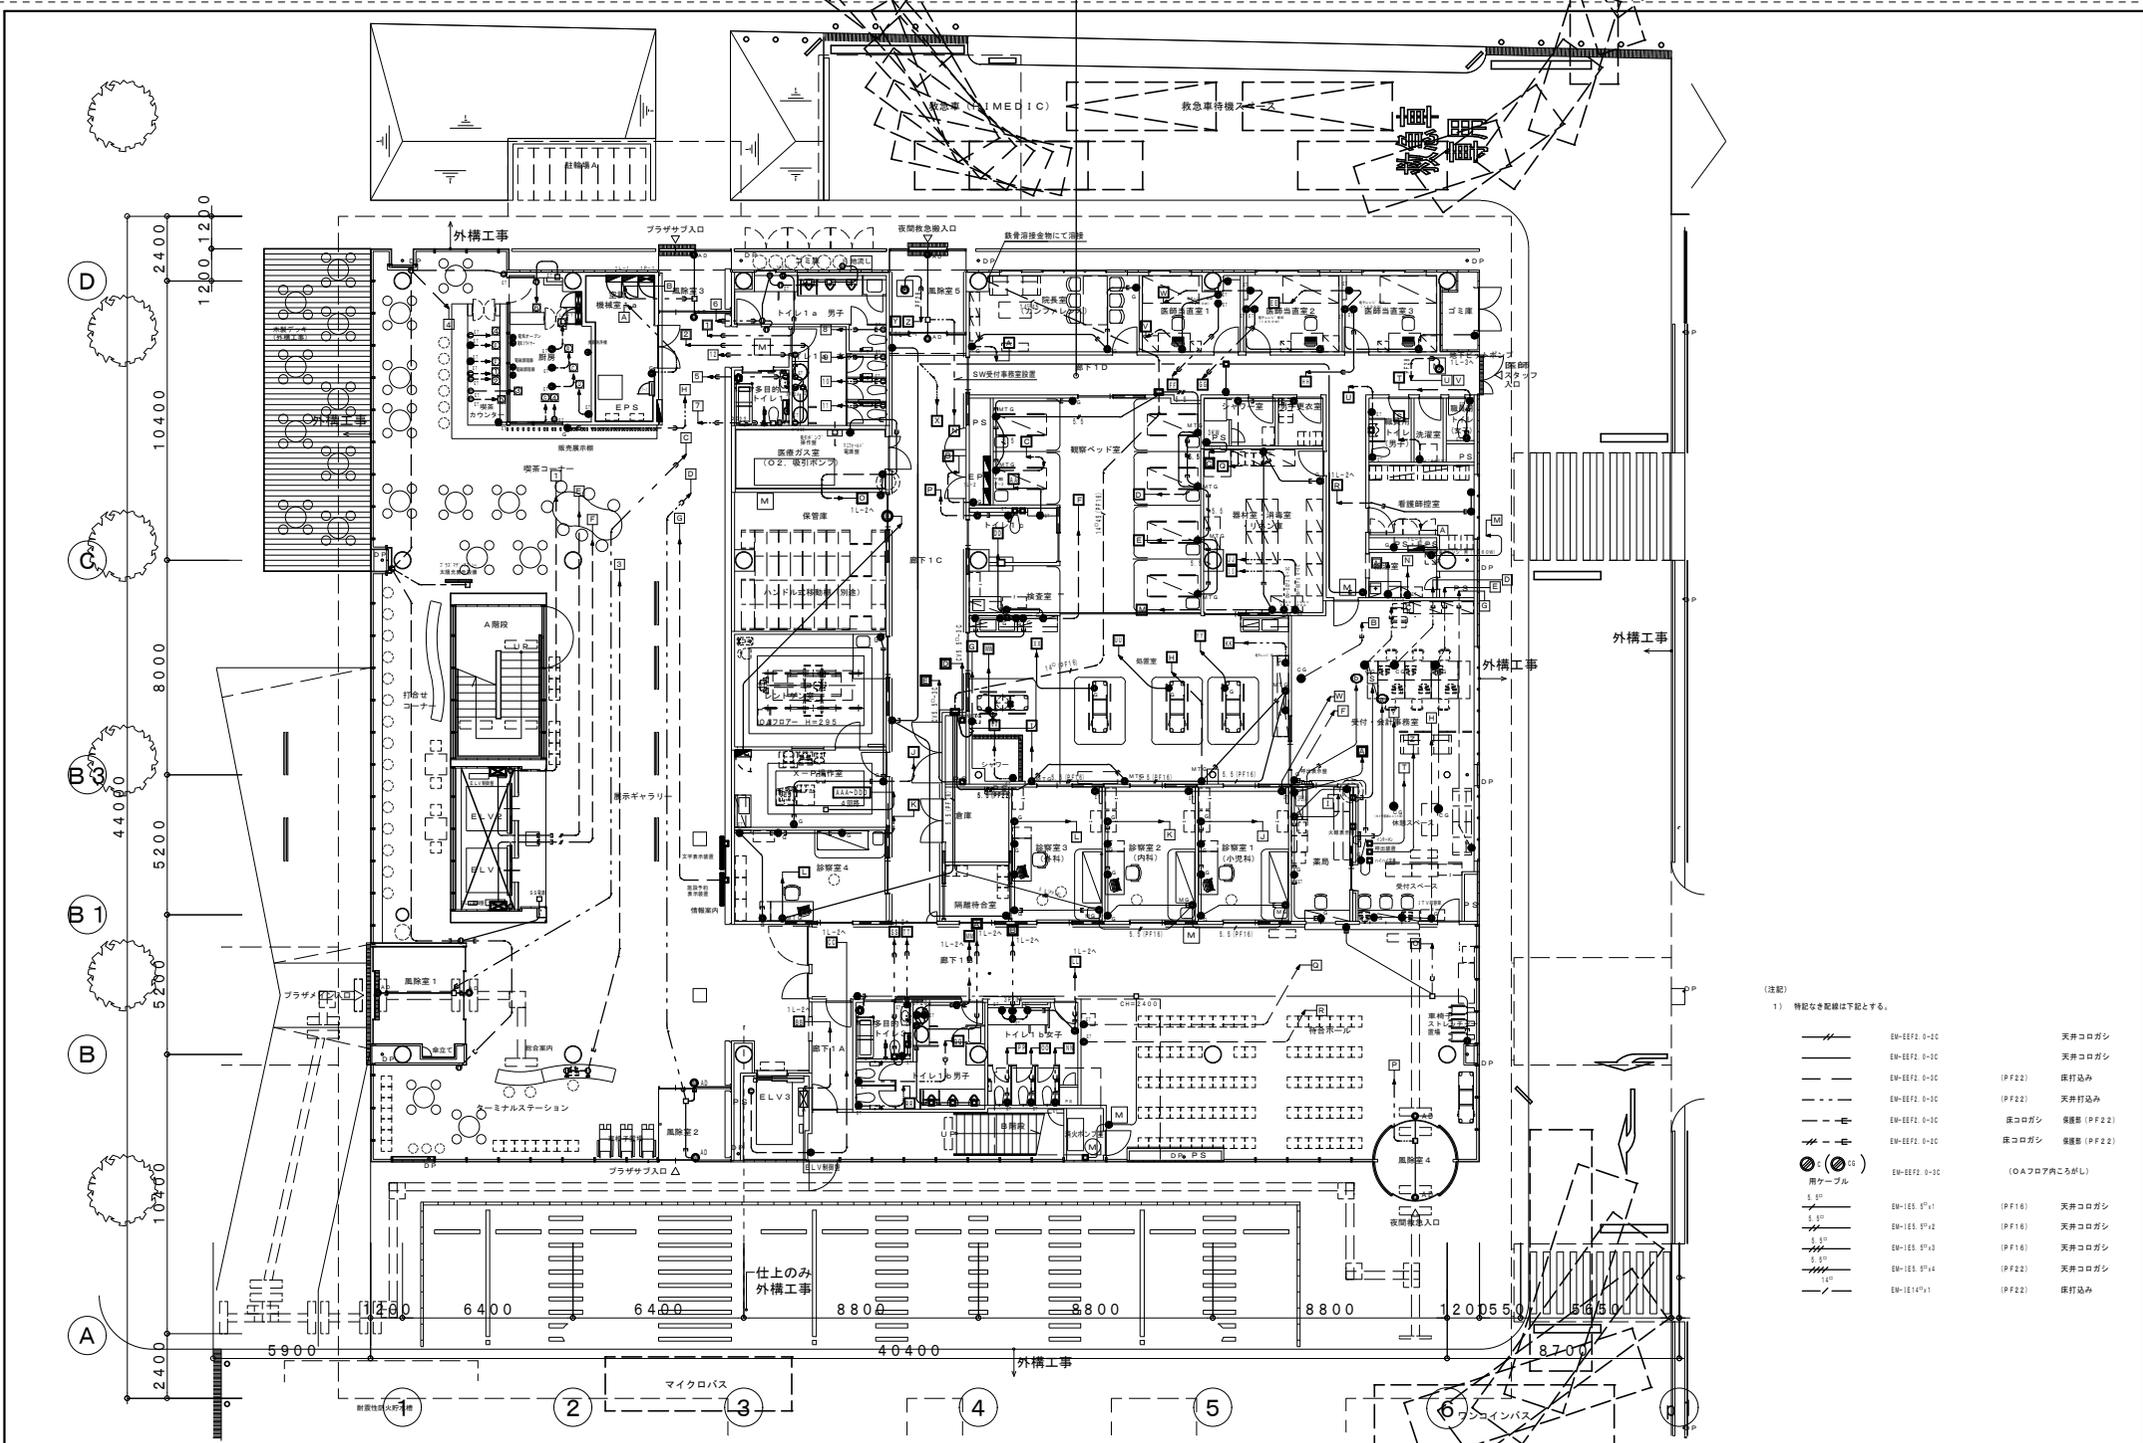

(注記)
1) 特記なき配線は下記とする。

	EM-EEF2 0-2C	天井コログシ
	EM-EEF2 0-3C	天井コログシ
	EM-EEF2 0-3C (IP F22)	床打込み
	EM-EEF2 0-3C (IP F22)	天井打込み
	EM-EEF2 0-3C	床コログシ 保線型 (PF22)
	EM-EEF2 0-3C	床コログシ 保線型 (PF22)
	EM-EEF2 0-3C (OAフロア内)	(OAフロア内)
	EM-EEF2 0-3C (ケーブル)	
	EM-EE5 0*1	(PF16) 天井コログシ
	EM-EE5 0*2	(PF16) 天井コログシ
	EM-EE5 0*3	(PF16) 天井コログシ
	EM-EE5 0*4	(PF22) 天井コログシ
	EM-EE14*1	(PF22) 床打込み


1級建築士 登録番号 57505号 田 本 賢

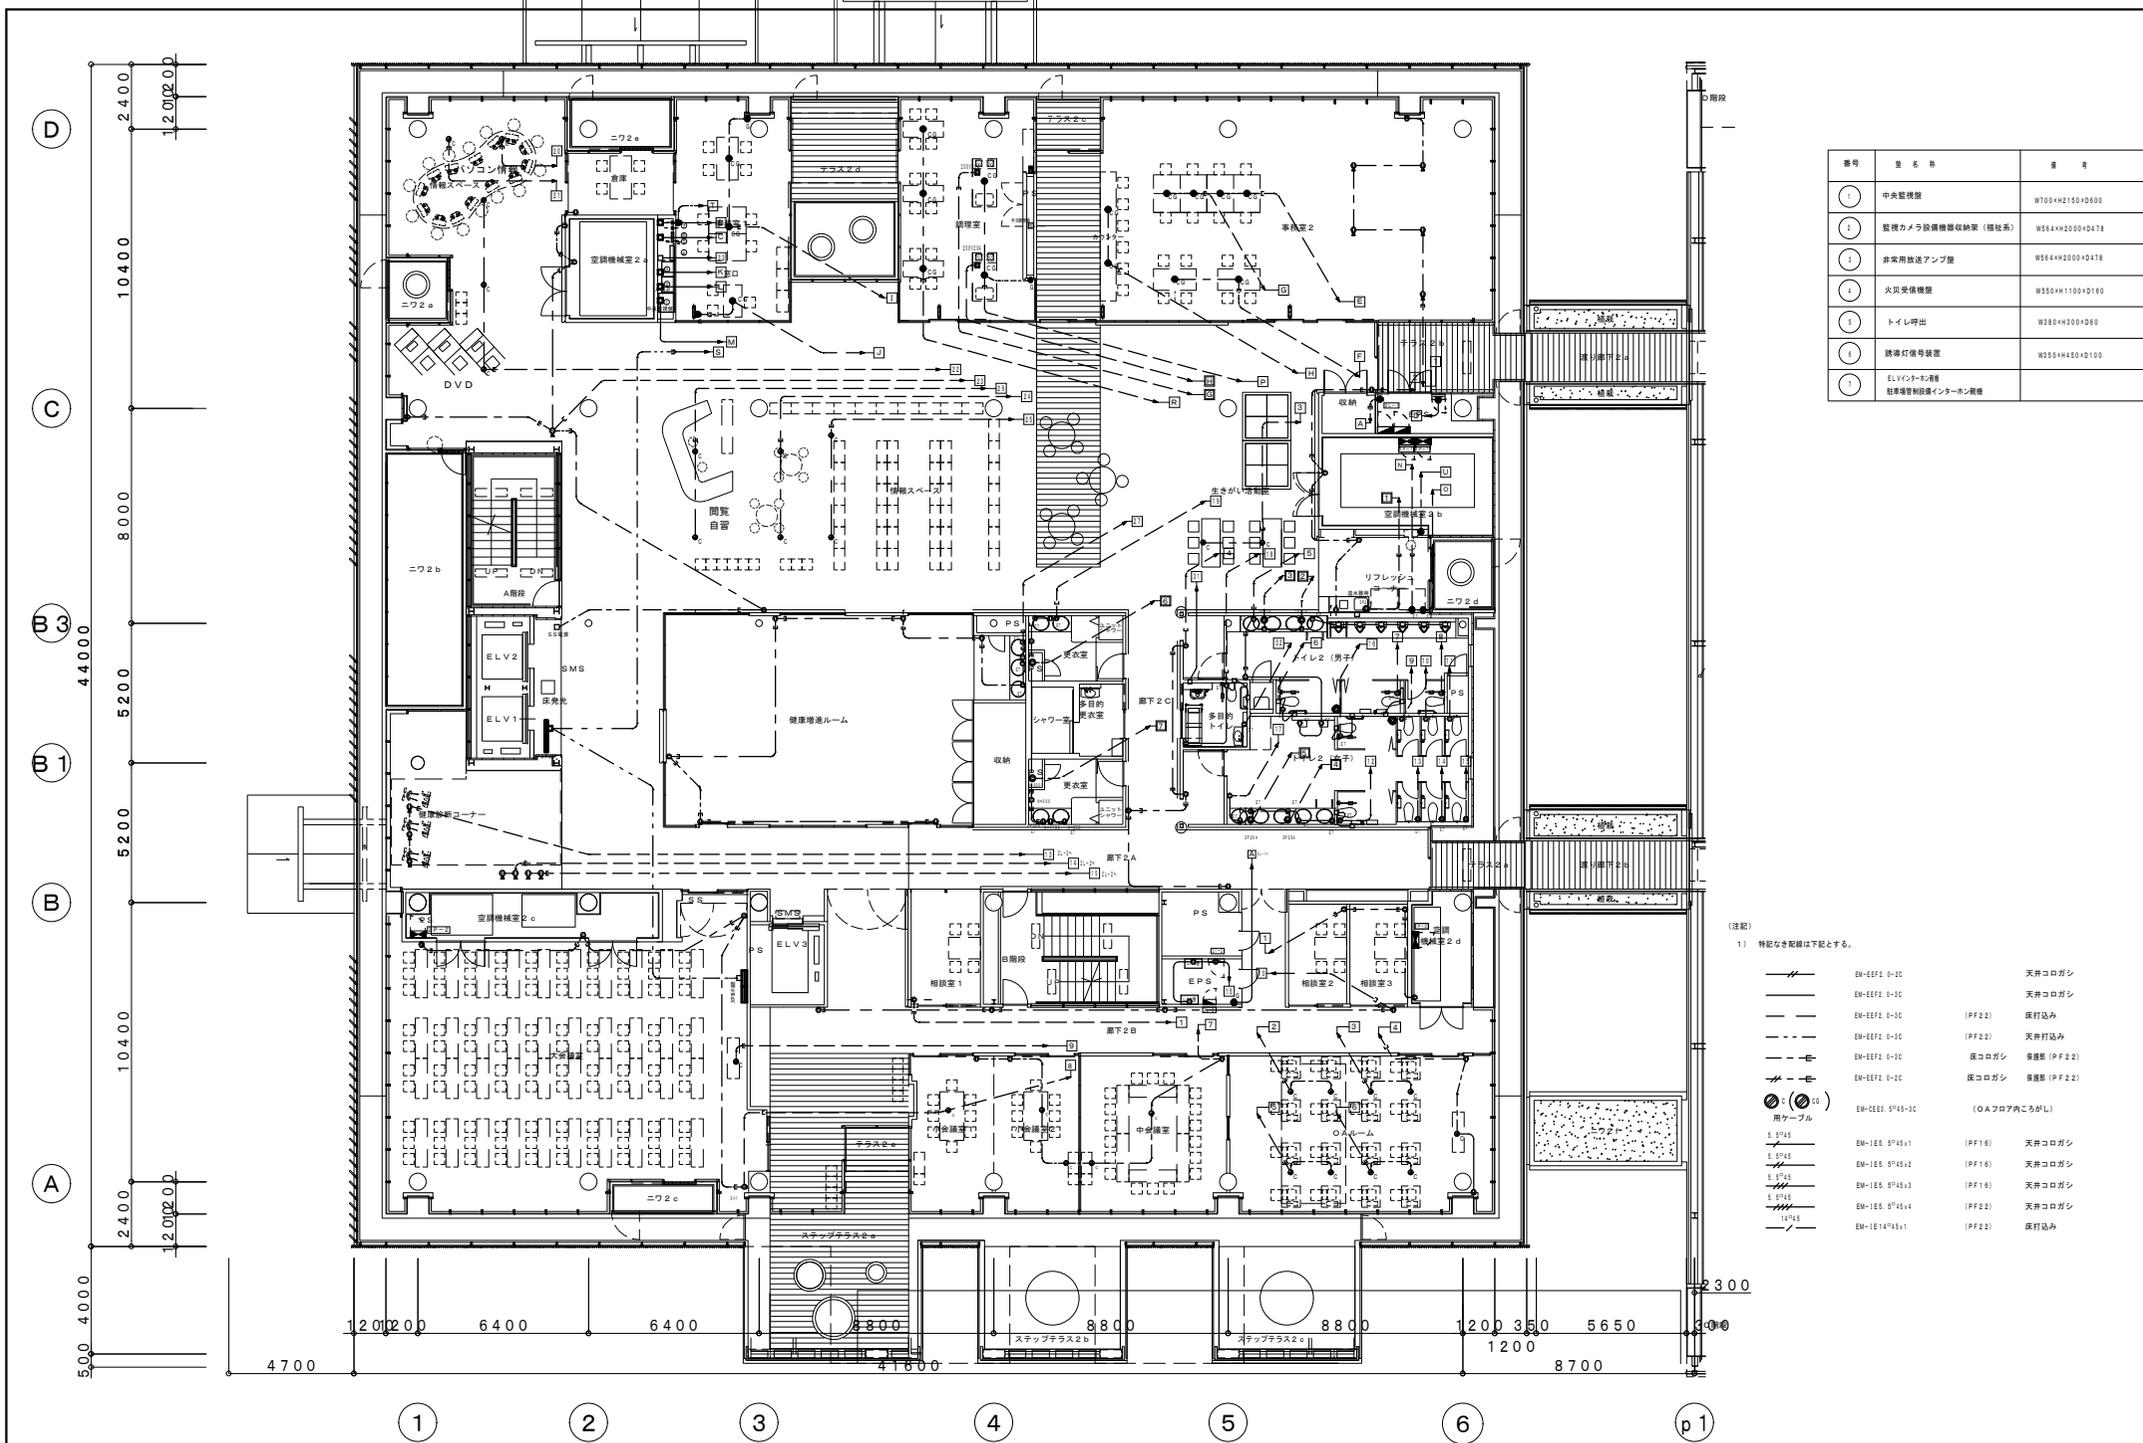



番号	品名	数量
1	中央監視盤	W700×H2150×D600
2	監視カメラ設備機架収納架(機架系)	W564×H2200×D478
3	非常用放送アンプ盤	W564×H2200×D478
4	火災受信機盤	W550×H1100×D160
5	トイレ呼出	W350×H300×D60
6	誘導灯番号装置	W350×H450×D100
7	ELVセンター用機 駐車管理設備センターホスト用機	

(注記)
1) 特記なき配線は下記とする。

	EM-EF2 0-0C	天井コログシ
	EM-EF2 0-3C	天井コログシ
	EM-EF2 0-0C (PF2.2)	床打込み
	EM-EF2 0-0C (PF2.2)	天井打込み
	EM-EF2 0-3C	床コログシ 保護部 (PF2.2)
	EM-EF2 0-0C	床コログシ 保護部 (PF2.2)
	EM-CE5 0'45-0C	(OAフロア内こころし)
	S-0'45	
	EM-LE5 0'45x1	(PF1.6) 天井コログシ
	EM-LE5 0'45x2	(PF1.6) 天井コログシ
	EM-LE5 0'45x3	(PF1.6) 天井コログシ
	EM-LE5 0'45x4	(PF2.2) 天井コログシ
	EM-LE14'45x1	(PF2.2) 床打込み

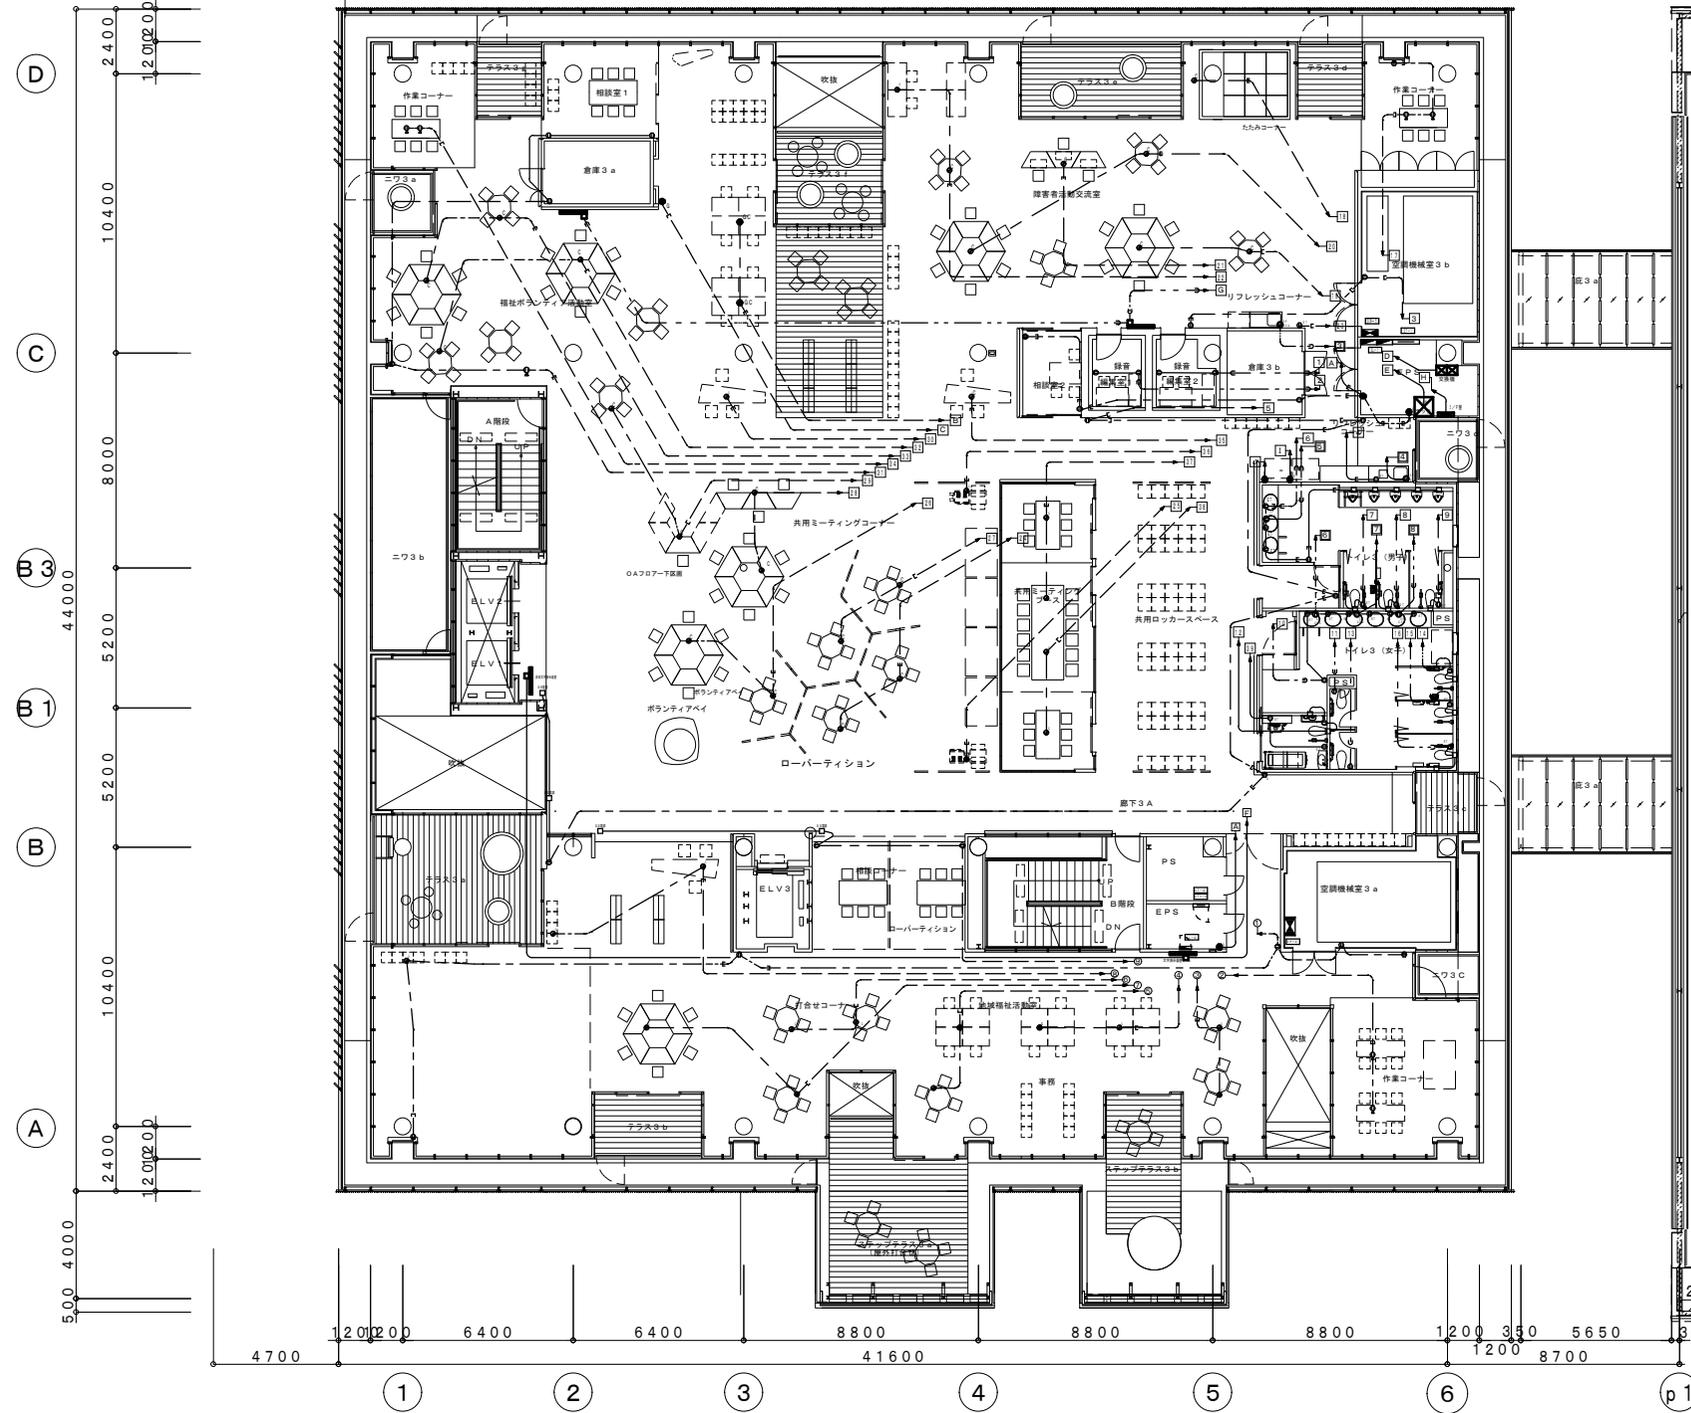


- (注記)
1) 特記なき配線は下記とする。
- | | | |
|--|----------------------|------------------|
| | EM-EF2 0-2C | 天井コログシ |
| | EM-EF2 0-3C | 天井コログシ |
| | EM-EF2 0-1C (PF22) | 床打込み |
| | EM-EF2 0-3C (PF22) | 天井打込み |
| | EM-EF2 0-2C (PF22) | 床コログシ 換気部 (PF22) |
| | EM-EF2 0-1C (PF22) | 床コログシ 換気部 (PF22) |
| | EM-EF2 0-1C (OAフロア内) | (OAフロア内) (OA) |
| | 用ケーブル | |

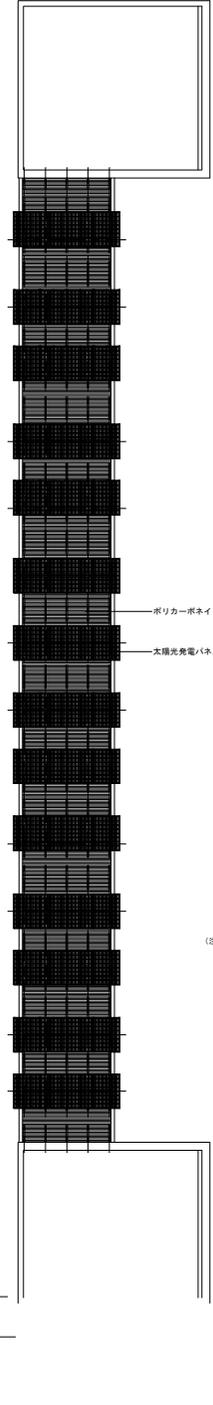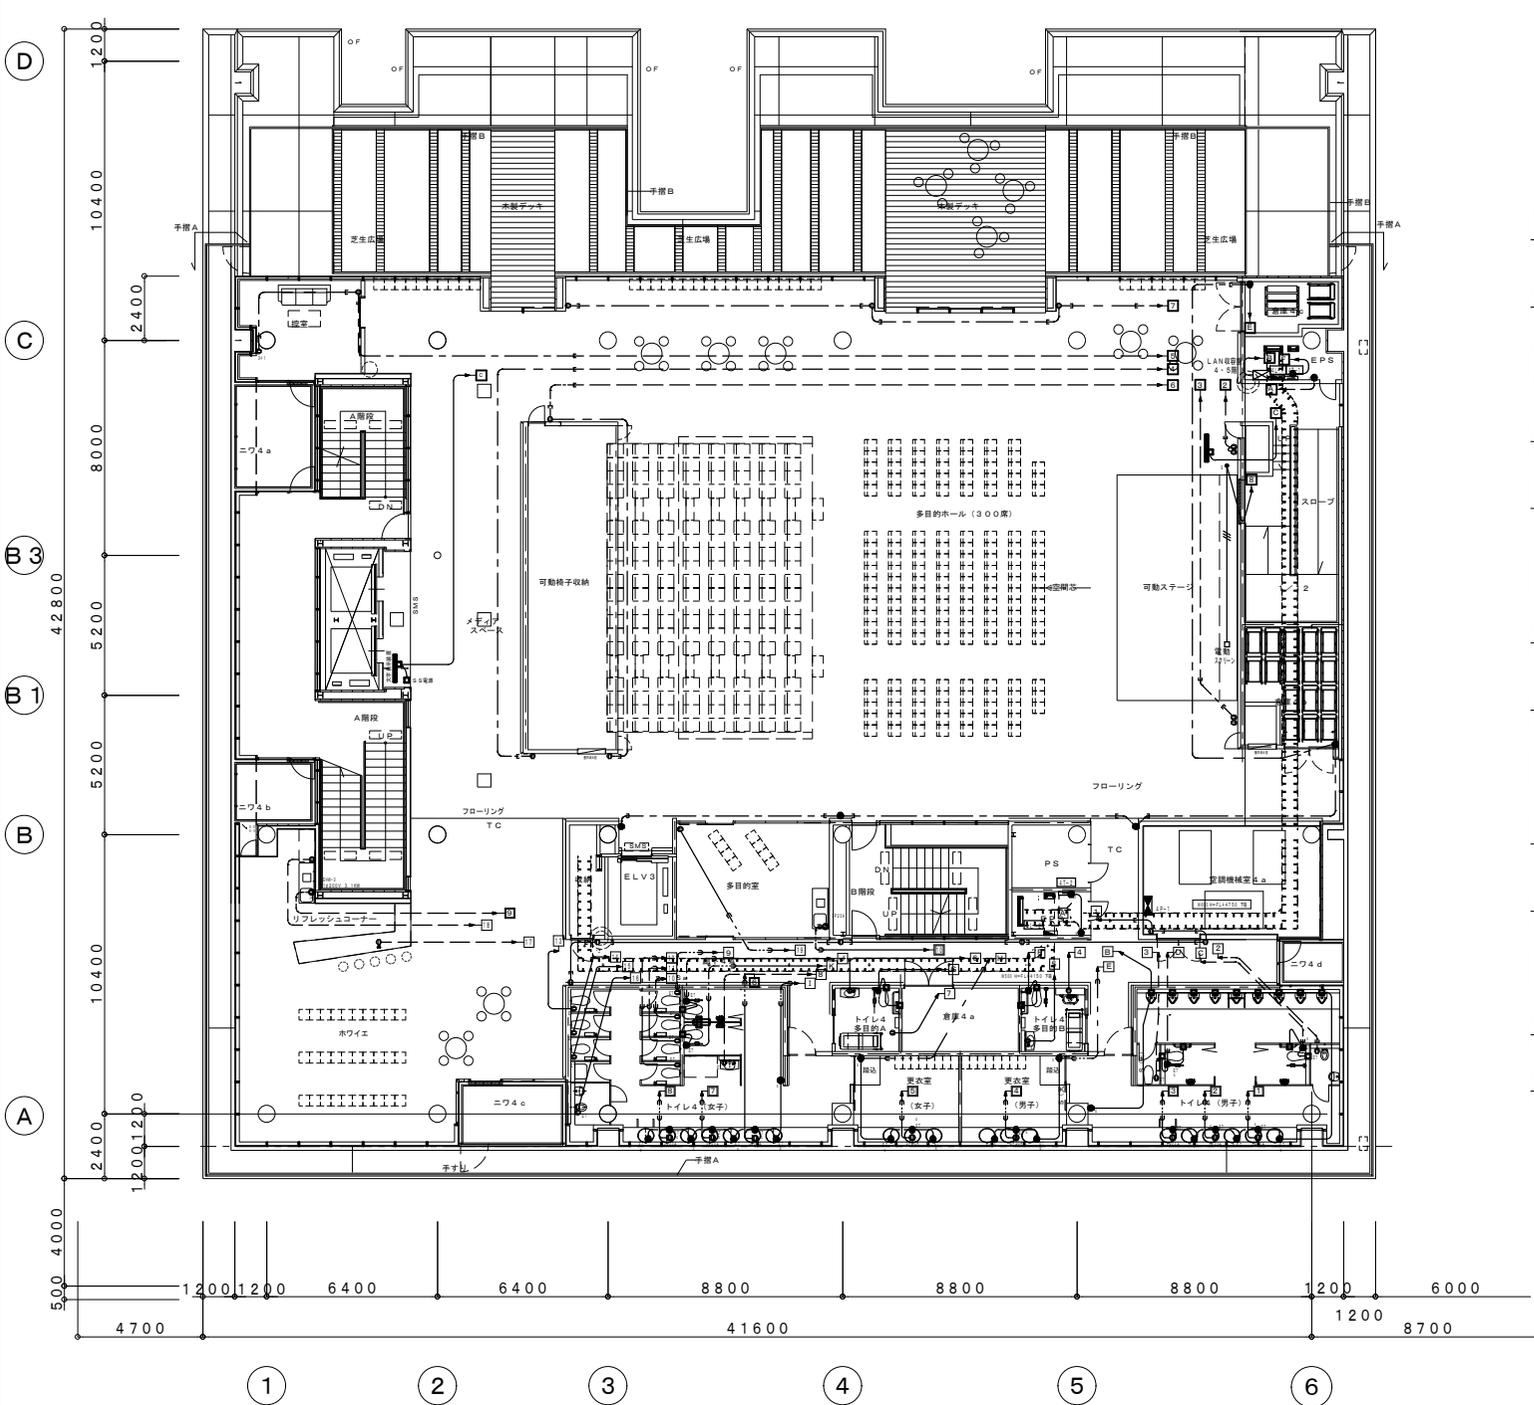

ポリカーボネイト波板 (H32)
太陽光発電パネル (工作物)

(注記)
1) 特記なき配線は下記とする。

	EM-EFP1 0-1C	天井コログシ
	EM-EFP2 0-1C	天井コログシ
	EM-EFP3 0-1C	床打込み (PF22)
	EM-EFP4 0-1C	天井打込み (PF22)
	EM-EFP5 0-1C	床コログシ 換気部 (PF22)
	EM-EFP6 0-1C	床コログシ 換気部 (PF22)

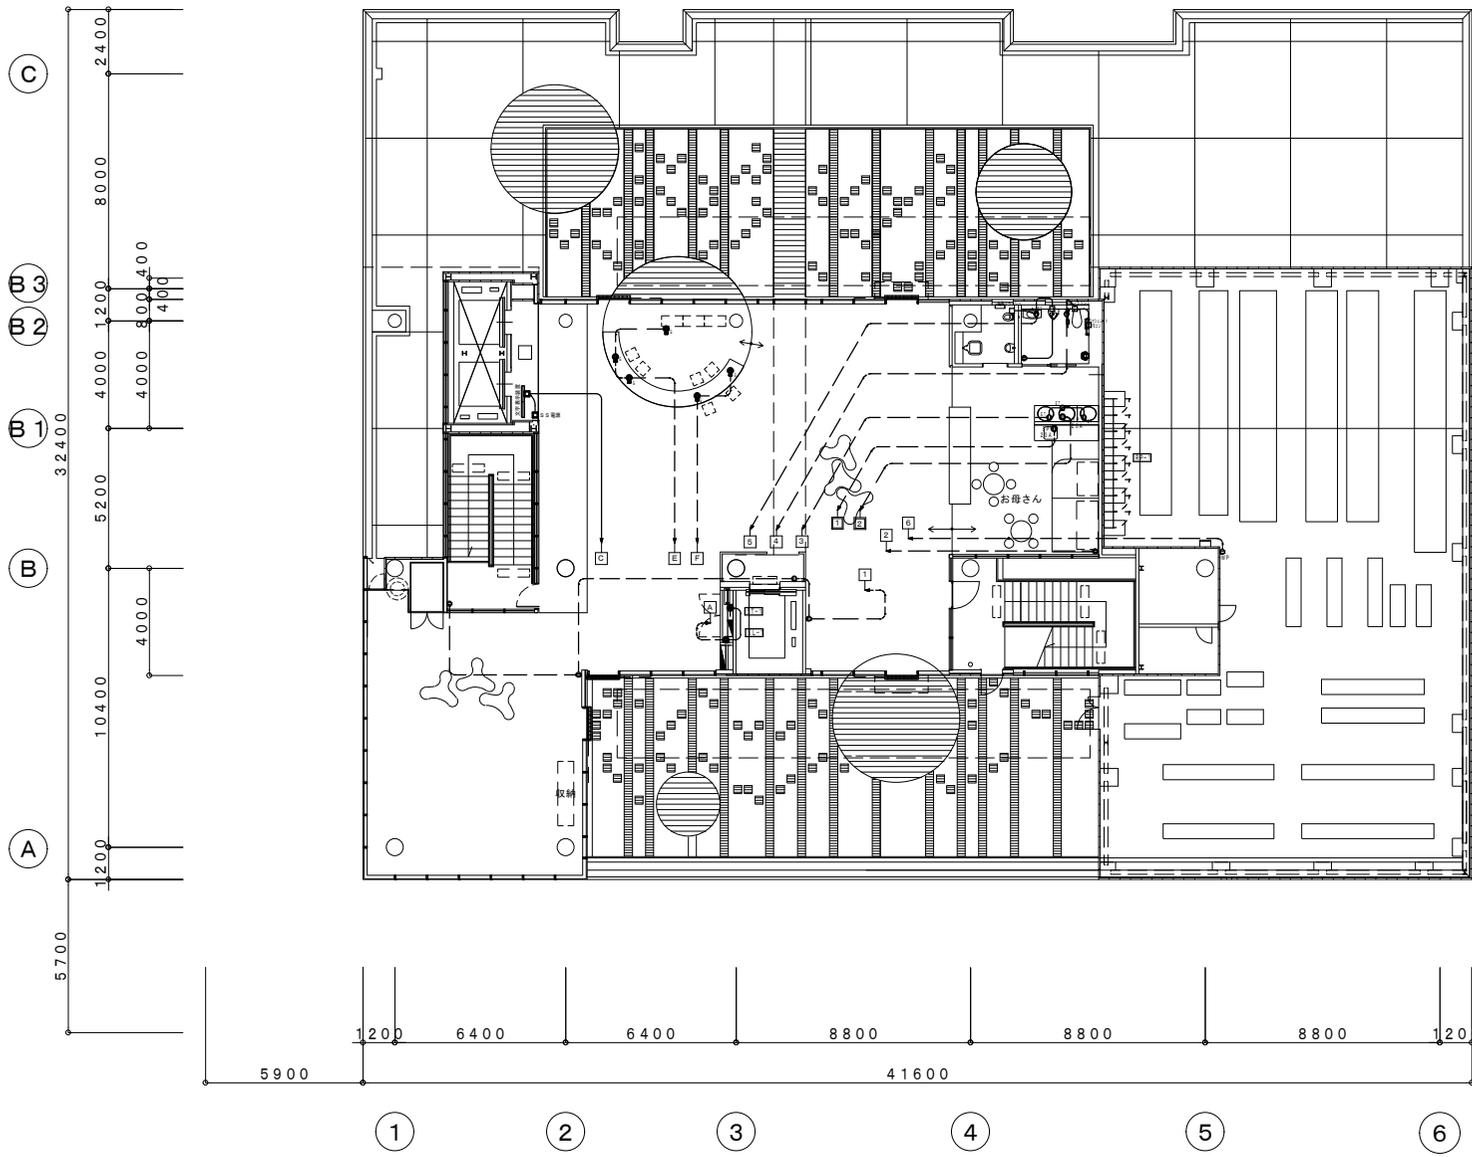

1級建築士 登録番号 57505号 田本 賢

六興・佐野特定建設工事共同企業体

完成図
2007.10

監理者(確認)	株式会社 久米設計	請負者(作成)	六興・佐野特定建設工事共同企業体
---------	-----------	---------	------------------




日付	
PA	
備考	

平成18年度(仮称)めまづ健康福祉プラザ 電気設備工事
コンセント設備 5階平面図 縮尺 1:100


原簿番号 E-36
設計番号 104575

HEAD	ASSIST HEAD	CHANGE
CHIEF	DRAFT	

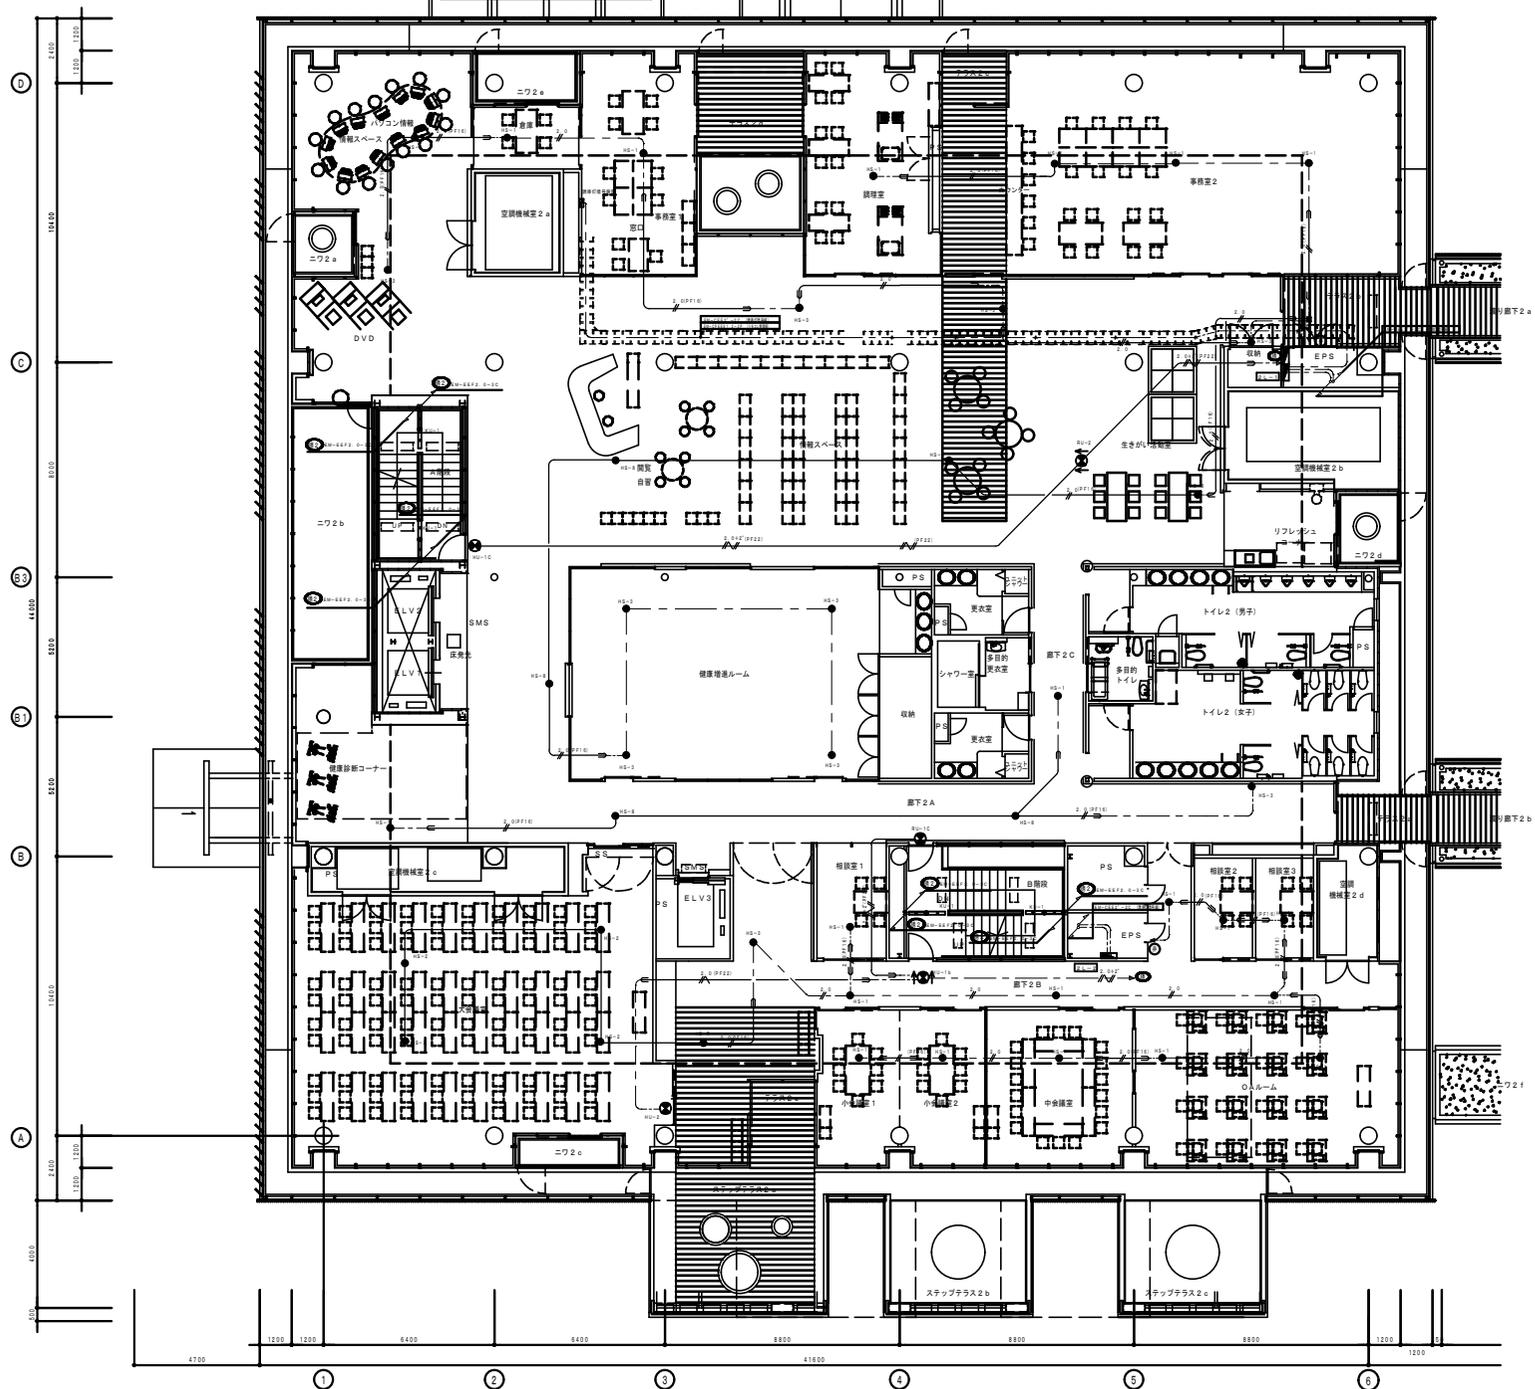



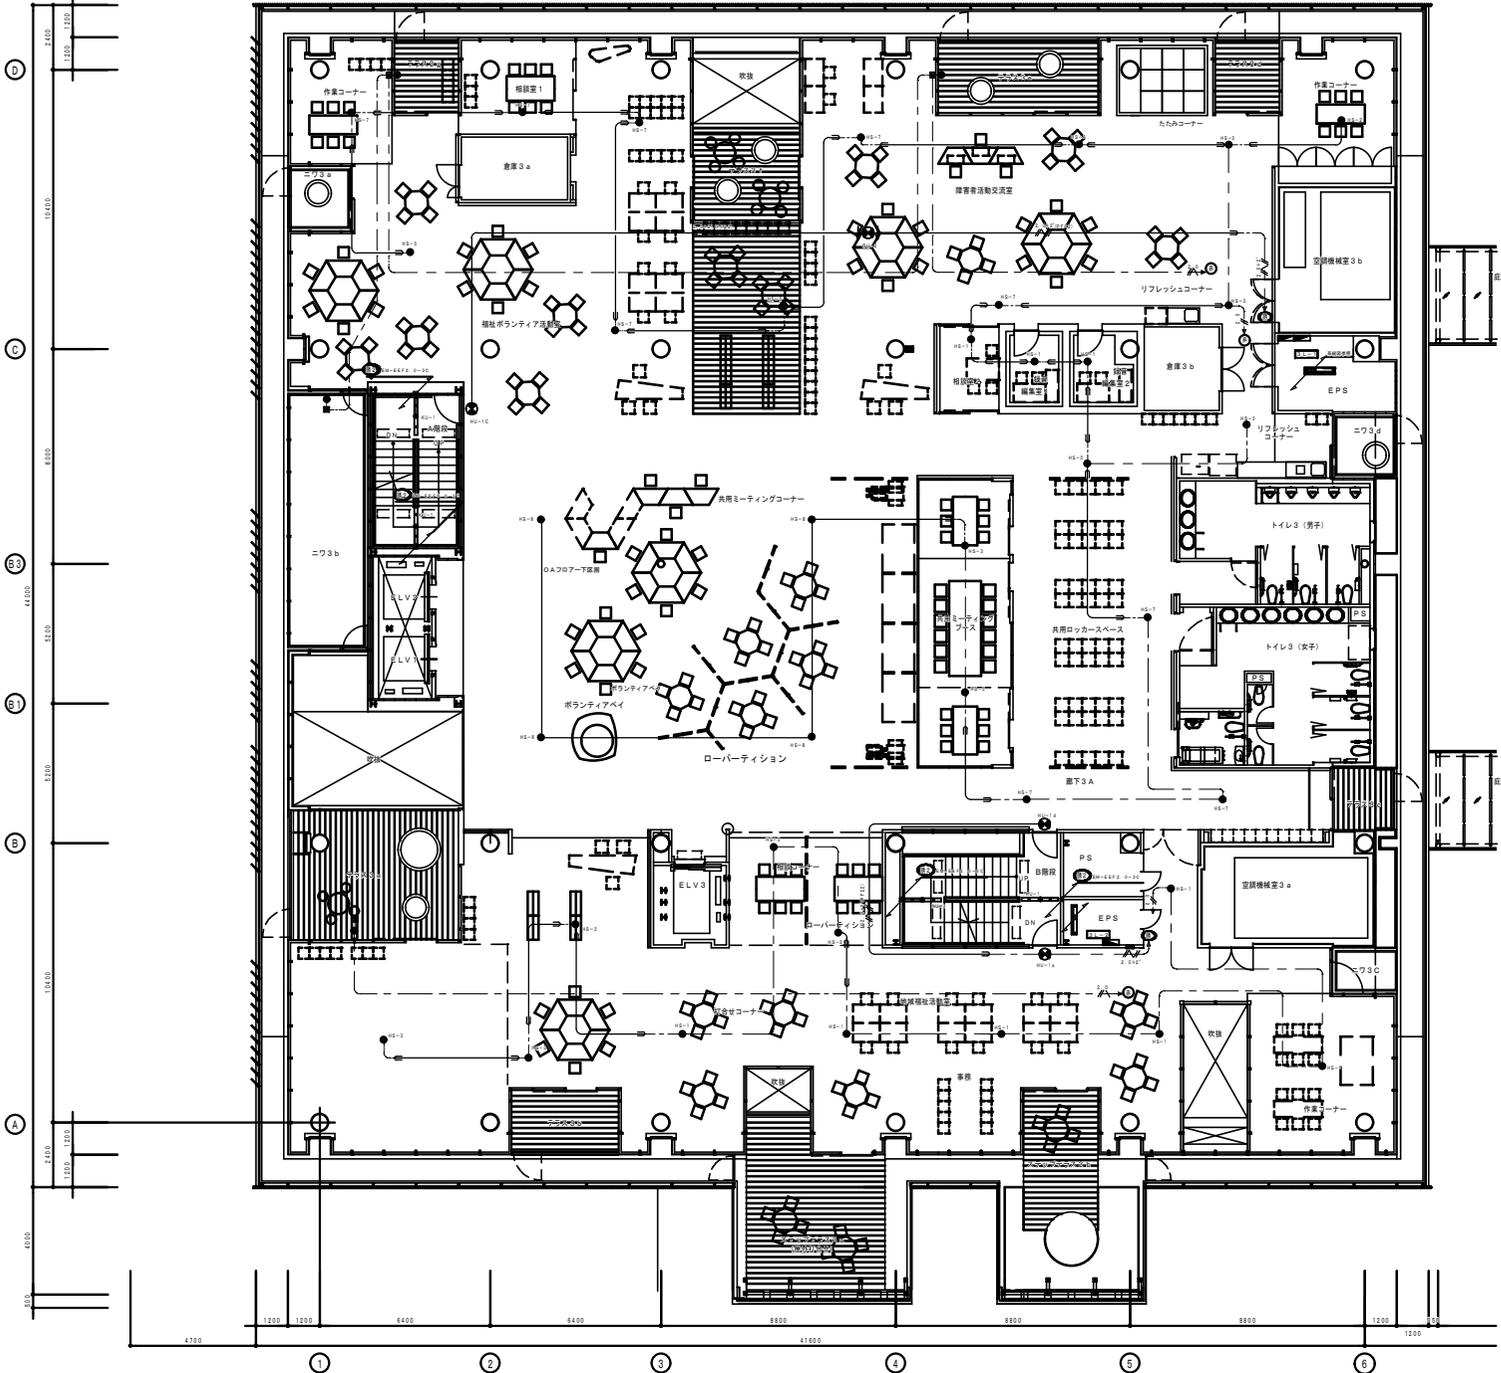



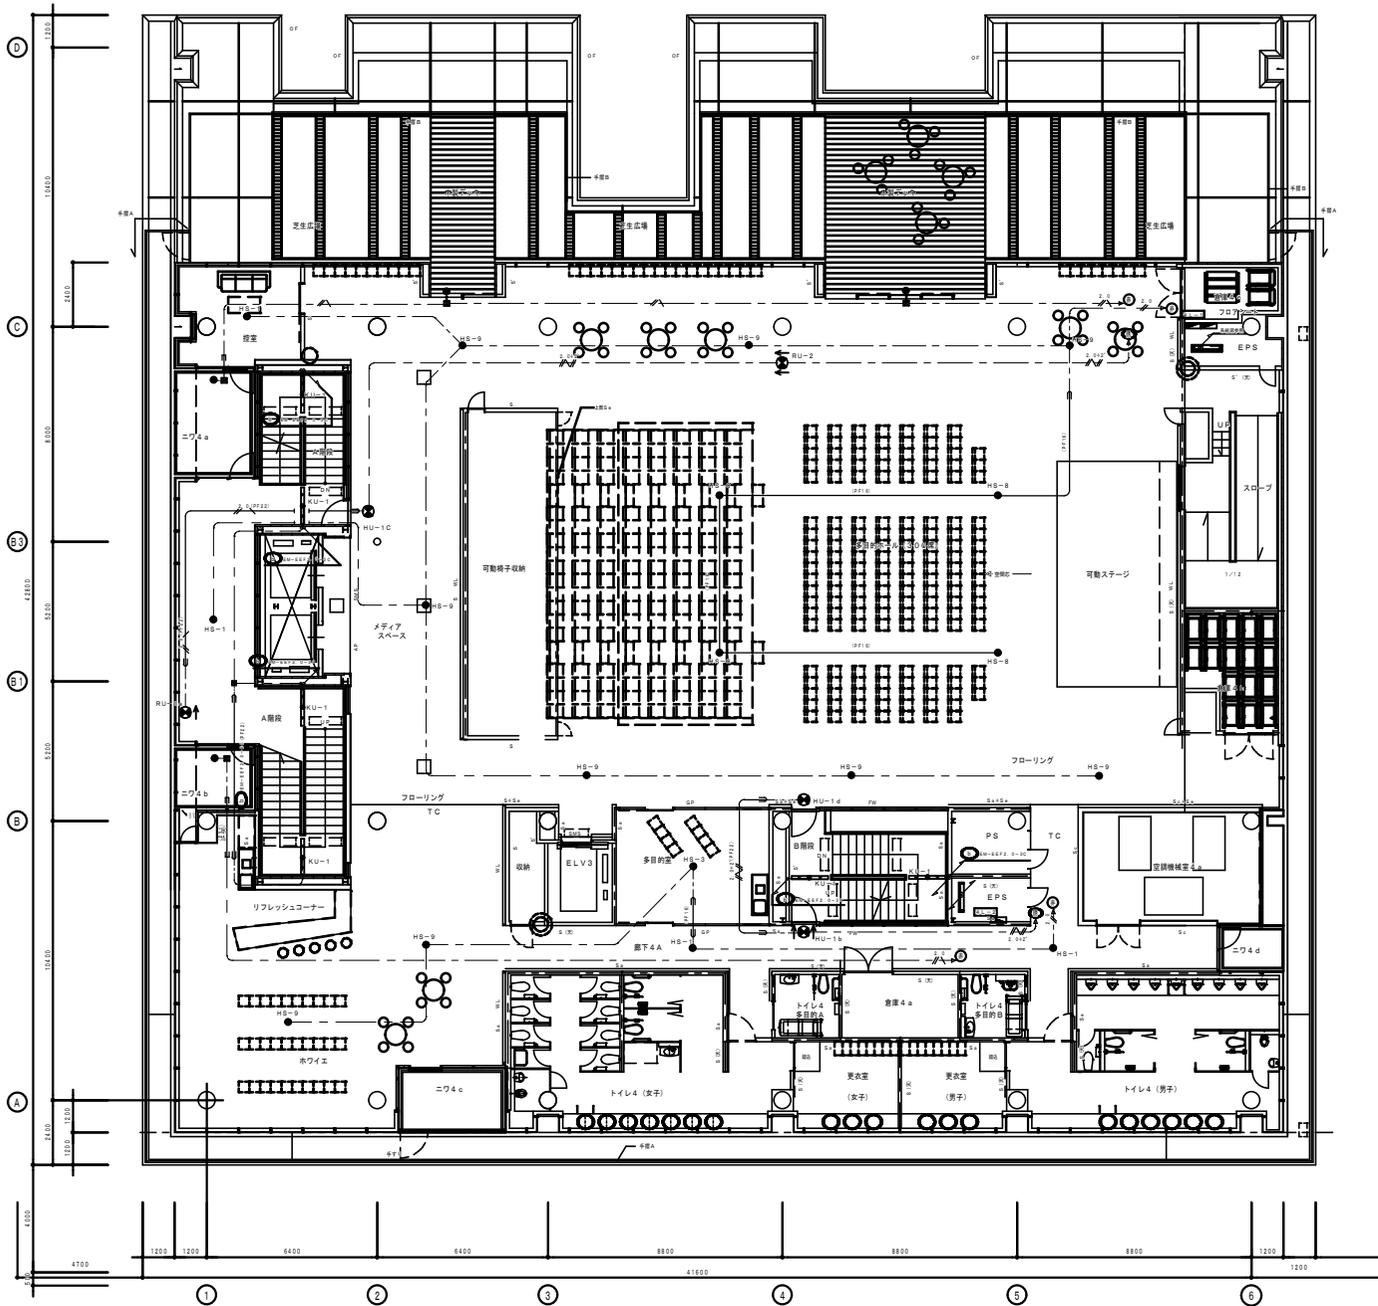

(注) 1. 記入なき配線方式は下記による。

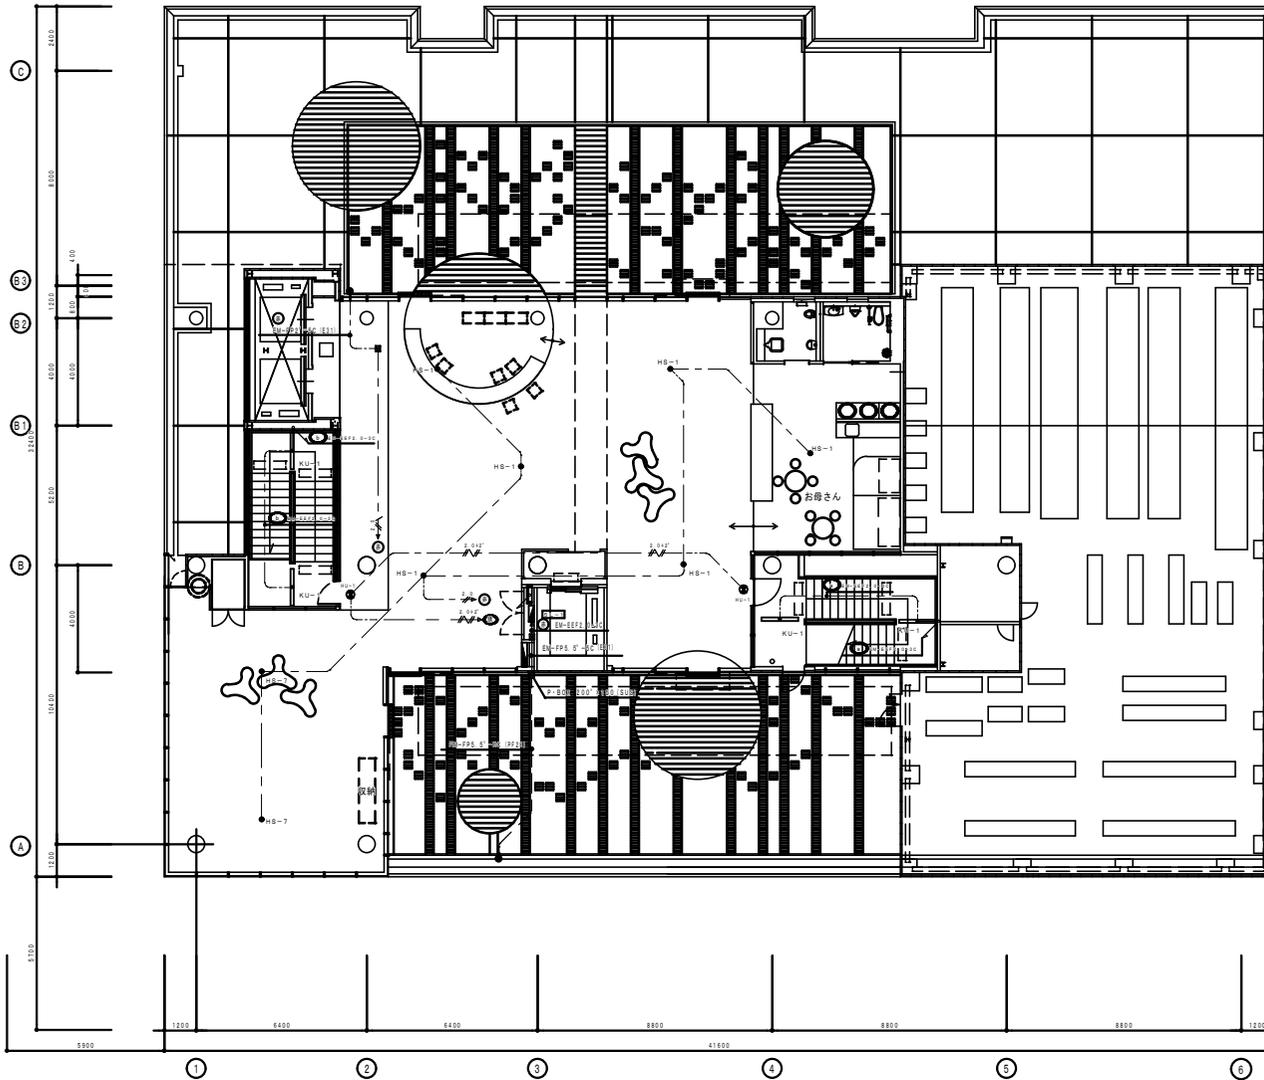

(注記) 記入なき配線方式は下記による。

- 天井埋べい配管配線
- 床間へい配管配線
- 露出配管配線
- 天井内こらがし
- 天井内こらがし (一部保護保護)

2. 特記なき配線種別は下記による。

2-1 非常照明設備

[コンクリート打込配線]

2.0φ2 EM-EE2 0-10 (PF16)

[天井内こらがし (打込保護配管)]

2.0φ2 EM-EE2 0-10 (PF16)

[天井内こらがし]

2.0φ2 EM-EE2 0-10

2-2 誘導灯設備

[天井内こらがし (打込保護配管)]

2.0φ2 EM-EE2 0-10 (ICE) (PF2)

2.0φ2 EM-EE2 0-10 (ICE) (EM-CEE2'-2OP2)

(点滅信号線)

[天井内こらがし]

2.0φ2 EM-EE2 0-10 (ICE) (PF2)

2.0φ2 EM-EE2 0-10 (ICE) (EM-CEE2'-2C)

(点滅信号線)

3. 図録符号は下記とする

- ⊕ 非常照明 AC 単相100V
- ⊕ 誘導灯 AC 単相100V

4. 耐火区画箇所は真通処理を施す。

耐火区画箇所は耐火処理を施す。

誘導灯設置箇所はオールカラム設置を要す。

5. 2階誘導灯信号線より各箇所に誘導灯信号線を布設する。
EM-CEE2'-2C (誘導灯信号線)

機 器 凡 例		
記 号	名 称	備 考
非常照明		
● H2-1	天井埋込型 (J.D13W×1) パッケージ内蔵型	
● H2-2	天井埋込型 (J.D13W×1) パッケージ内蔵型	露出ハイク見り
● H2-3	天井埋込型 (J.D13W×1) パッケージ内蔵型	
● H2-4	天井埋込型 (J.D13W×1) パッケージ内蔵型	防塵型
● H2-5	天井埋込型 (J.D30W×1) パッケージ内蔵型	
● H2-6	天井埋込型 (J.D30W×1) パッケージ内蔵型	
● H2-7	天井埋込型 (J.D13W×1) パッケージ内蔵型	メッシュ天井取付
● H2-8	天井埋込型 (J.D30W×1) パッケージ内蔵型	露出ハイク見り
誘導灯		
⊕ H2-11	高輝度LED口金減形 (天井埋込型)	B級・B.L型 (片面)

H0-14 高輝度避難口誘導灯 (天井埋込型) B型・B.L型 (片面) 点滅形誘導灯	H0-13 高輝度避難口誘導灯 (天井埋込型) B型・B.L型 (両面又は付) 点滅形誘導灯	H0-12 高輝度避難口誘導灯 (吊下型) B型・B.L型 (片面) 点滅形誘導灯	H0-14 高輝度避難口誘導灯 (壁埋込型) B型・B.L型 (片面) 点滅形誘導灯	H0-2 高輝度避難口誘導灯 (天井埋込型) B型・B.L型 (片面)	H0-14 高輝度通路誘導灯 (天井埋込型) B型・B.L型 (片面)	H0-14 高輝度通路誘導灯 (天井埋込型) B型・B.L型 (両面)	H0-1 高輝度通路誘導灯 (吊下型) B型・B.L型 (両面)
(バッテリー内蔵型)	(バッテリー内蔵型)	(バッテリー内蔵型)	(バッテリー内蔵型)	(バッテリー内蔵型)	(バッテリー内蔵型)	(バッテリー内蔵型)	(バッテリー内蔵型)
H0-1 階段通路誘導灯 (人感センサー付) FH F 3 2 W x 1	H0-2 階段通路誘導灯 (埋込下面開放) FL 2 0 W x 1	H0-1 非常用照明 (天井埋込型) JD 1 3 W x 1 (LB91630標準品)	H0-2 非常用照明 (露出パイプ吊) JD 1 3 W x 1 (LB91030+LK9200標準品)	H0-3 非常用照明 (直付型) JD 1 3 W x 1 (LB91030標準品)	H0-4 非常用照明 (天井直付型) JD 1 3 W x 1 防塵型		
(バッテリー内蔵型)	(バッテリー内蔵型)	(バッテリー内蔵型)	(バッテリー内蔵型)	(バッテリー内蔵型)	(バッテリー内蔵型)		
H0-1 非常用照明 (天井埋込型) JD 1 3 W x 1	H0-2 非常用照明 (露出パイプ吊) JD 1 3 W x 1	H0-1 非常用照明 (直付型) JD 1 3 W x 1	H0-6 非常用照明 (直付型) JD 3 0 W x 1	H0-7 非常用照明 (直付型) JD 1 3 W x 1 メッシュ天井	H0-1 非常用照明 (露出パイプ吊) JD 3 0 W x 1	H0-9 非常用照明 (直付型) JD 3 0 W x 1 メッシュ天井	
(バッテリー内蔵型)	(バッテリー内蔵型)	(バッテリー内蔵型)	(バッテリー内蔵型)	(バッテリー内蔵型)	(バッテリー内蔵型)	(バッテリー内蔵型)	

特記事項


1. 蛍光灯器具
 - 光線色は特殊なき場合は原則として白色とする。
(但し、フィン型は電球色、白色の區別は明確指示に依る。)
 - 光源はサーキットを開き20W以上は高力形とする。
 - ソケットはサーキットを開き20W以上は適合形のものとする。
2. 白熱灯器具
 - 一般白熱灯は特記なき限りニコヒム、電圧力形と、電圧は110V用を使用する。
 - 器具の内容積、寸法などはランプの寿命を損なわないよう充分のものとする。
3. 水廻り灯等の放電灯器具
 - 光源は特記なき場合は高力形とする。
 - 安定器を器具本体に設置する場合は、保安規格を考慮した場所ならびに、取付位置となるよう設置する。また、安定器を多数集約して設置する場合は、放熱、換気について充分考慮する。

ランプ記号	電圧/安定器仕様
FL-蛍光灯器具	R-ラビッドスタート
FC-蛍光灯サーキット	G-グロースター
FLH-HI圧力形	E-電子スターター式
FDL-コンパクト蛍光灯 (4本管)	
FDL-コンパクト蛍光灯 (2本管)	
FML-コンパクト蛍光灯 (4本管付)	
FHT-コンパクト蛍光灯 (4本管)	
1L-一般白熱電球	ZH-定電流形
2L-一般白熱電球	ZH-電球
R-リフレクタ電球	P-2本管形
JD-ミニハロゲン電球	P2-2本管形 20=100%
H-高圧水銀電球	P2-2本管形 20=100%
HM-メタルハライドランプ	PH-高圧水銀 6.0=100%
HM-高圧ナトリウムランプ	PH-高圧ナトリウム
HQ-1-コンパクトメタルハライドランプ	PH-初期燃焼抑制型

H1D 安定器仕様	補助記号
一般形力形	SL
一般形力形	SL
定電流形	SE
低始動電流形	SE
直列定電流形	SE
定電流誘光形	SE
電子回路式	SE




補助記号	MP	防水型	X	防塵型	T	耐食型
	MP	防水型	0	水中照明		
	P	パイプ吊り	Z	ルーバー取付可能型		
	G	ガード付	B	非常照明 (電源内蔵型)		
	R	レースウェイ取付	E	非常照明 (電線別型)		

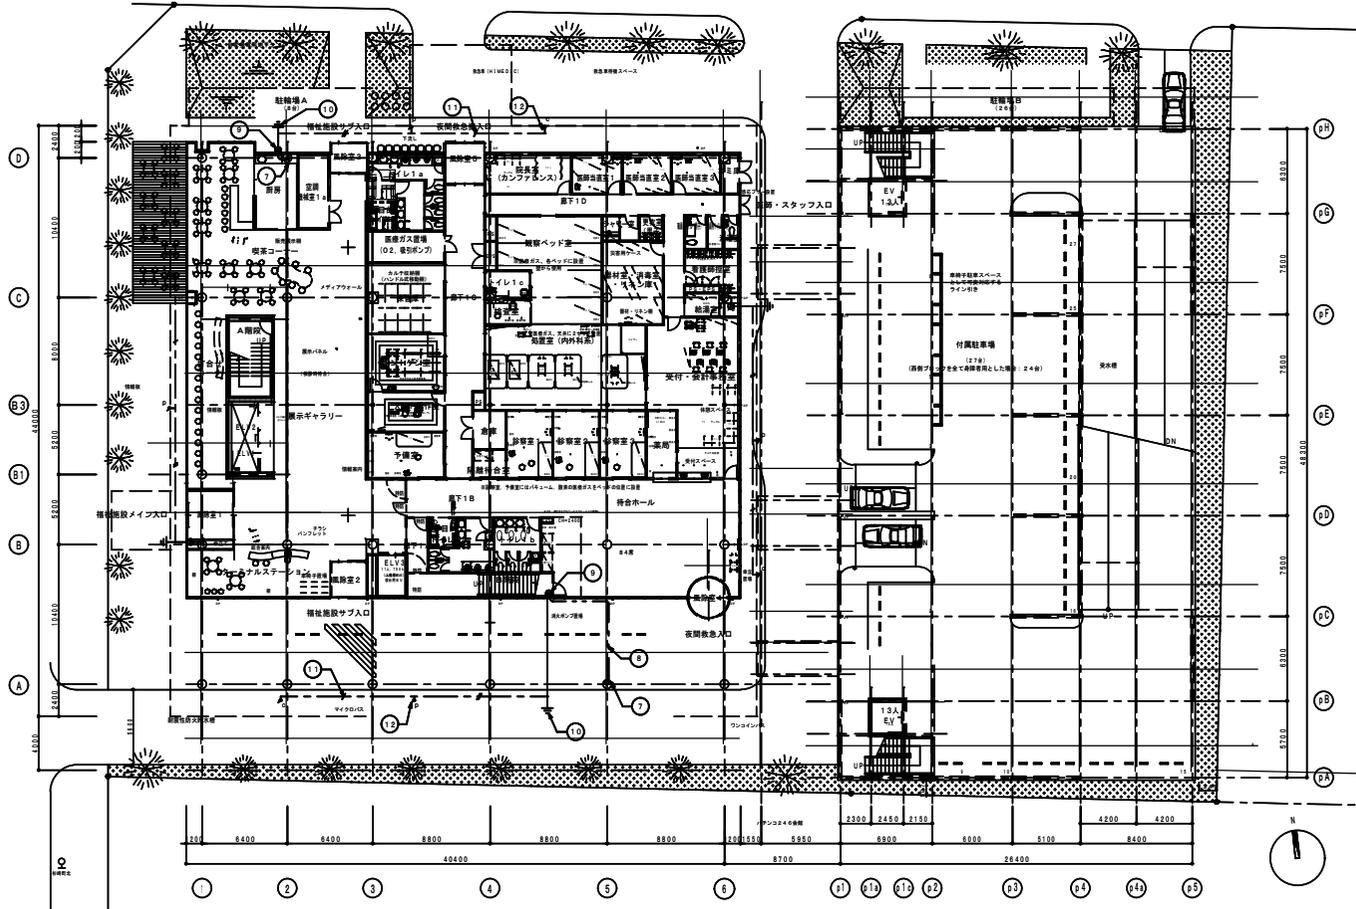

1階平面図

六興・佐野特定建設工事共同企業体	完成図	監理者(確認)	株式会社 久米設計	請負者(作成)	六興・佐野特定建設工事共同企業体	 株式会社 久米設計 <small>Kikumichi Design Co., Ltd.</small>	1階建設 登録番号 57505号 図 本 頁 平成18年度(仮称)ぬまづ健康福祉プラザ 電気設備工事 計画番号 E-49 104575	1:200 104575	104575
	2007.10						平成18年度(仮称)ぬまづ健康福祉プラザ 電気設備工事 計画番号 E-49 104575	1:200 104575	104575

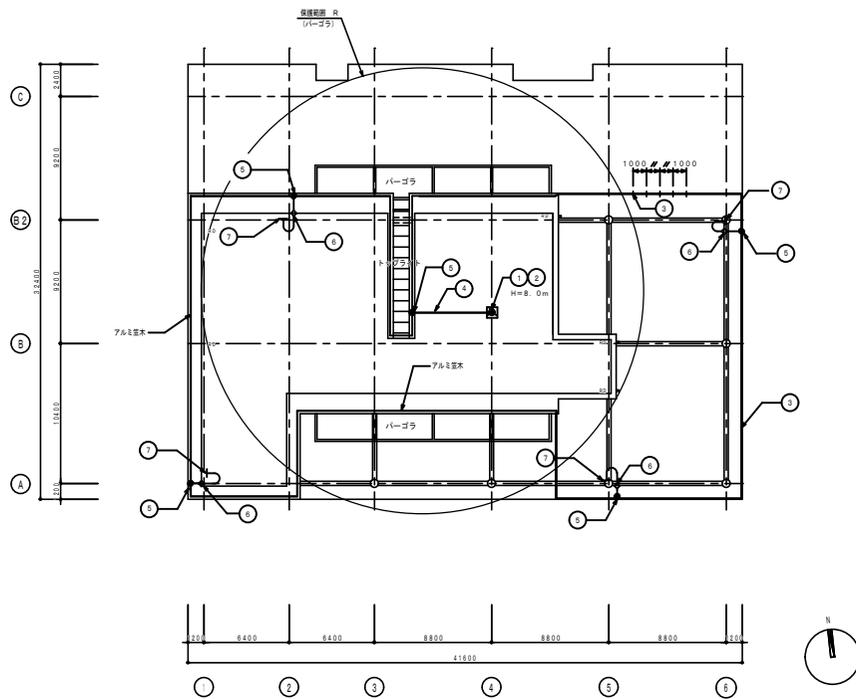


R階平面図 S=1/200

六興・佐野特定建設工事共同企業体	完成図	監理者(確認)	株式会社 久米設計	請負者(作成)	六興・佐野特定建設工事共同企業体	 株式会社 久米設計 <small>KIKUMOTO DESIGN CO., LTD.</small>	日付	平成18年度(仮称)ぬまづ健康福祉プラザ 電気設備工事	図面番号	E-50	NO	104575	1級建築士 登録番号 57505号 泉 本 里
	2007.10						種別	避雷設備 R階平面図	縮尺	1:200	設計者		NO


避雷設備凡例

番号	記号	名 称
1		突針 JIS A 型 (鋼製) クロムメッキ カップリング (黄銅ロー付) 全長φ 57xW 680 (4.21)~680.5 (3.21) 8.0m
2		支持管取付台 (鉄筋軸受鉛メッキ製) コンクリート用
3		導上導体 アルミ線 2.0 x 19本
4		アルミ線取付金物 (耐食アルミ合金製) 水平φ=1.000
5		避雷導線 露出配線 アルミ線 2.0 x 19本 アルミ線取付金物 (耐食アルミ合金製) 水平φ=1.000
6		避雷導線端子 (耐食アルミ合金製)
7		避雷導線端子 (耐食アルミ合金製) 1端子内側アルミ製

※ 注記
 避雷設備は、JIS A 4201-1992
 「建築物等の避雷設備」を適用する。

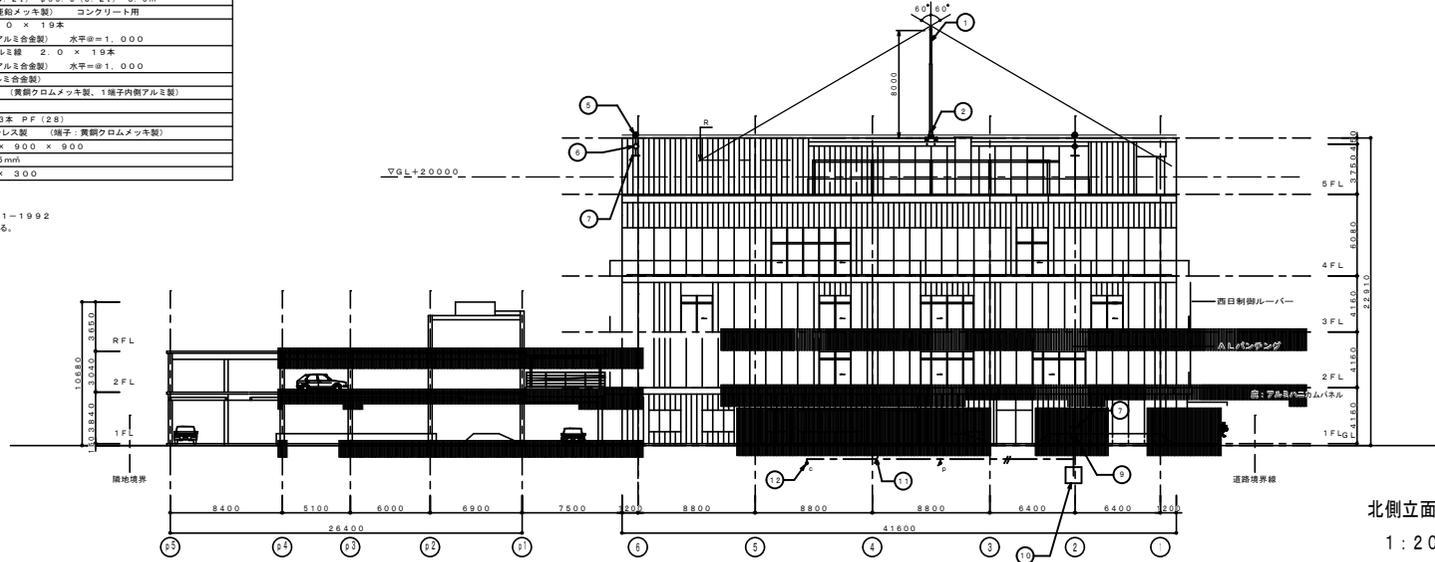

北側立面図
1:200

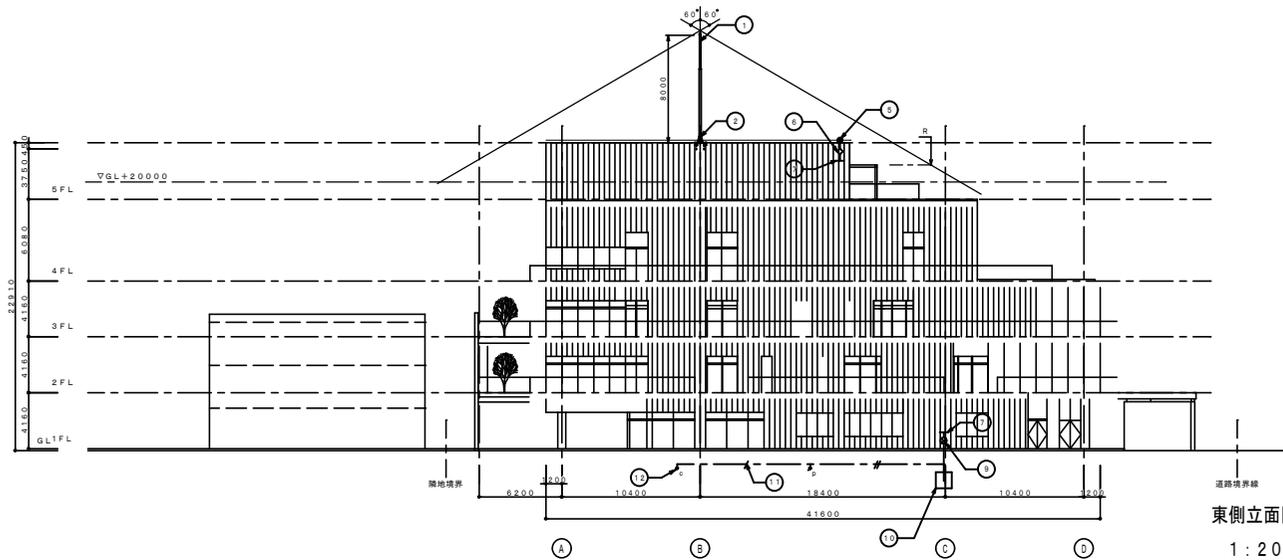

東側立面図
1:200

六興・佐野特定建設工事共同企業体

完成図
2007.10

監理者(確認) 株式会社 久米設計 請負者(作成) 六興・佐野特定建設工事共同企業体





設計者
P.A.
設計者
P.A.

平成18年度(仮称)ぬまづ健康福祉プラザ 電気設備工事
 避雷設備 北側・東側立面図
 縮尺 1:200

図面番号 E-51
 設計番号 104575


1級建築士 登録番号 57505号 泉 本 眞

監理者
設計者
監理者
設計者

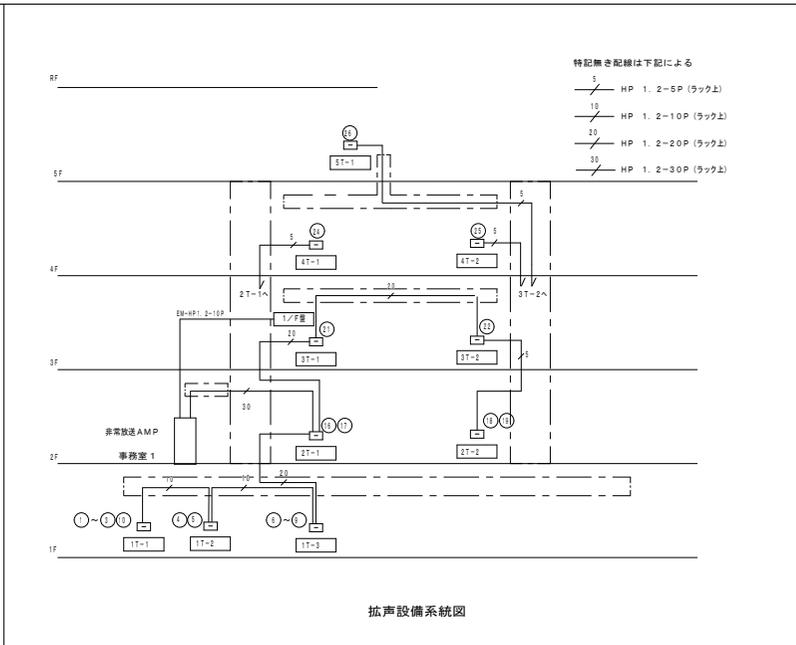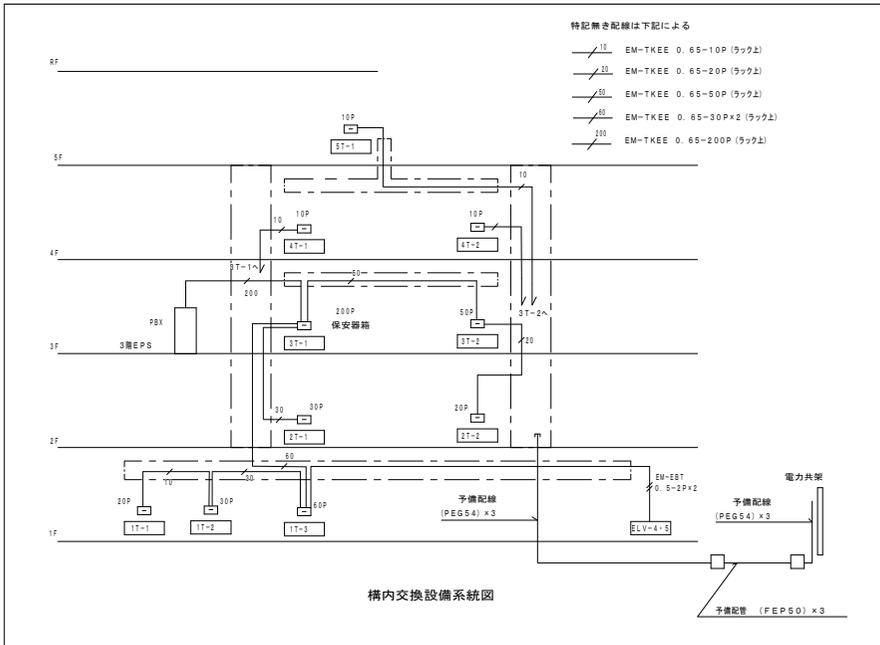


端子盤表


名称	電話	拡声	時計	端子盤仕様
1T-1	20/20	10/10		A1-30/30
1T-2	30/30	10/10		A1-40/40
1T-3	60/60	20/20		A1-60/60
1T-4	10/10	10/10		A1-30/30
2T-1	20/20	30/30		A1-50/50
2T-2	60/60	10/10		A1-60/60
3T-1	200/200	20/20		A1-250/250
3T-2	保安器 20P			保安器箱 20P
4T-1	10/10	10/10		A1-30/30
4T-2	10/10	10/10		A1-30/30
5T-1	10/10	10/10		A1-30/30

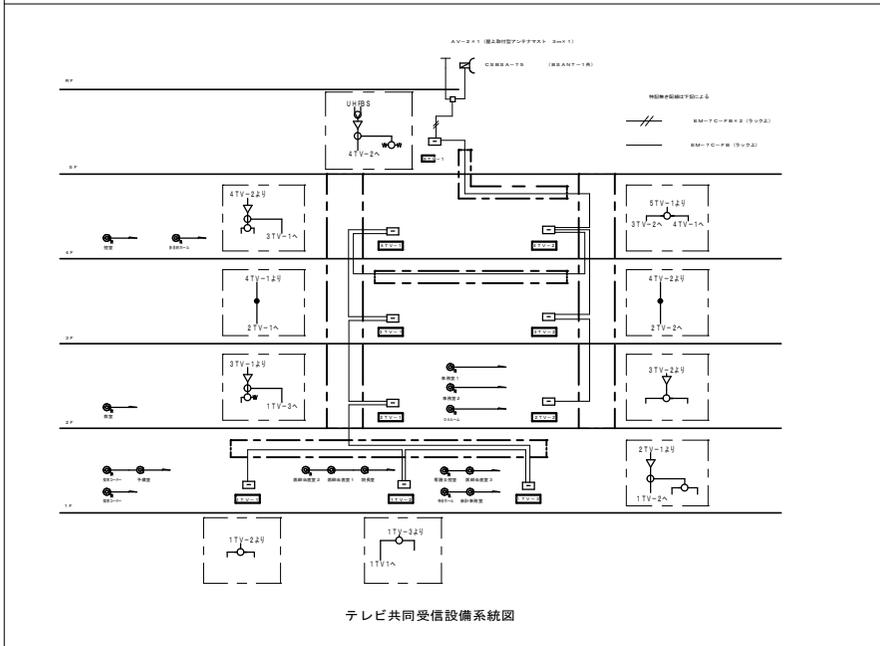

夜間救急医療センター

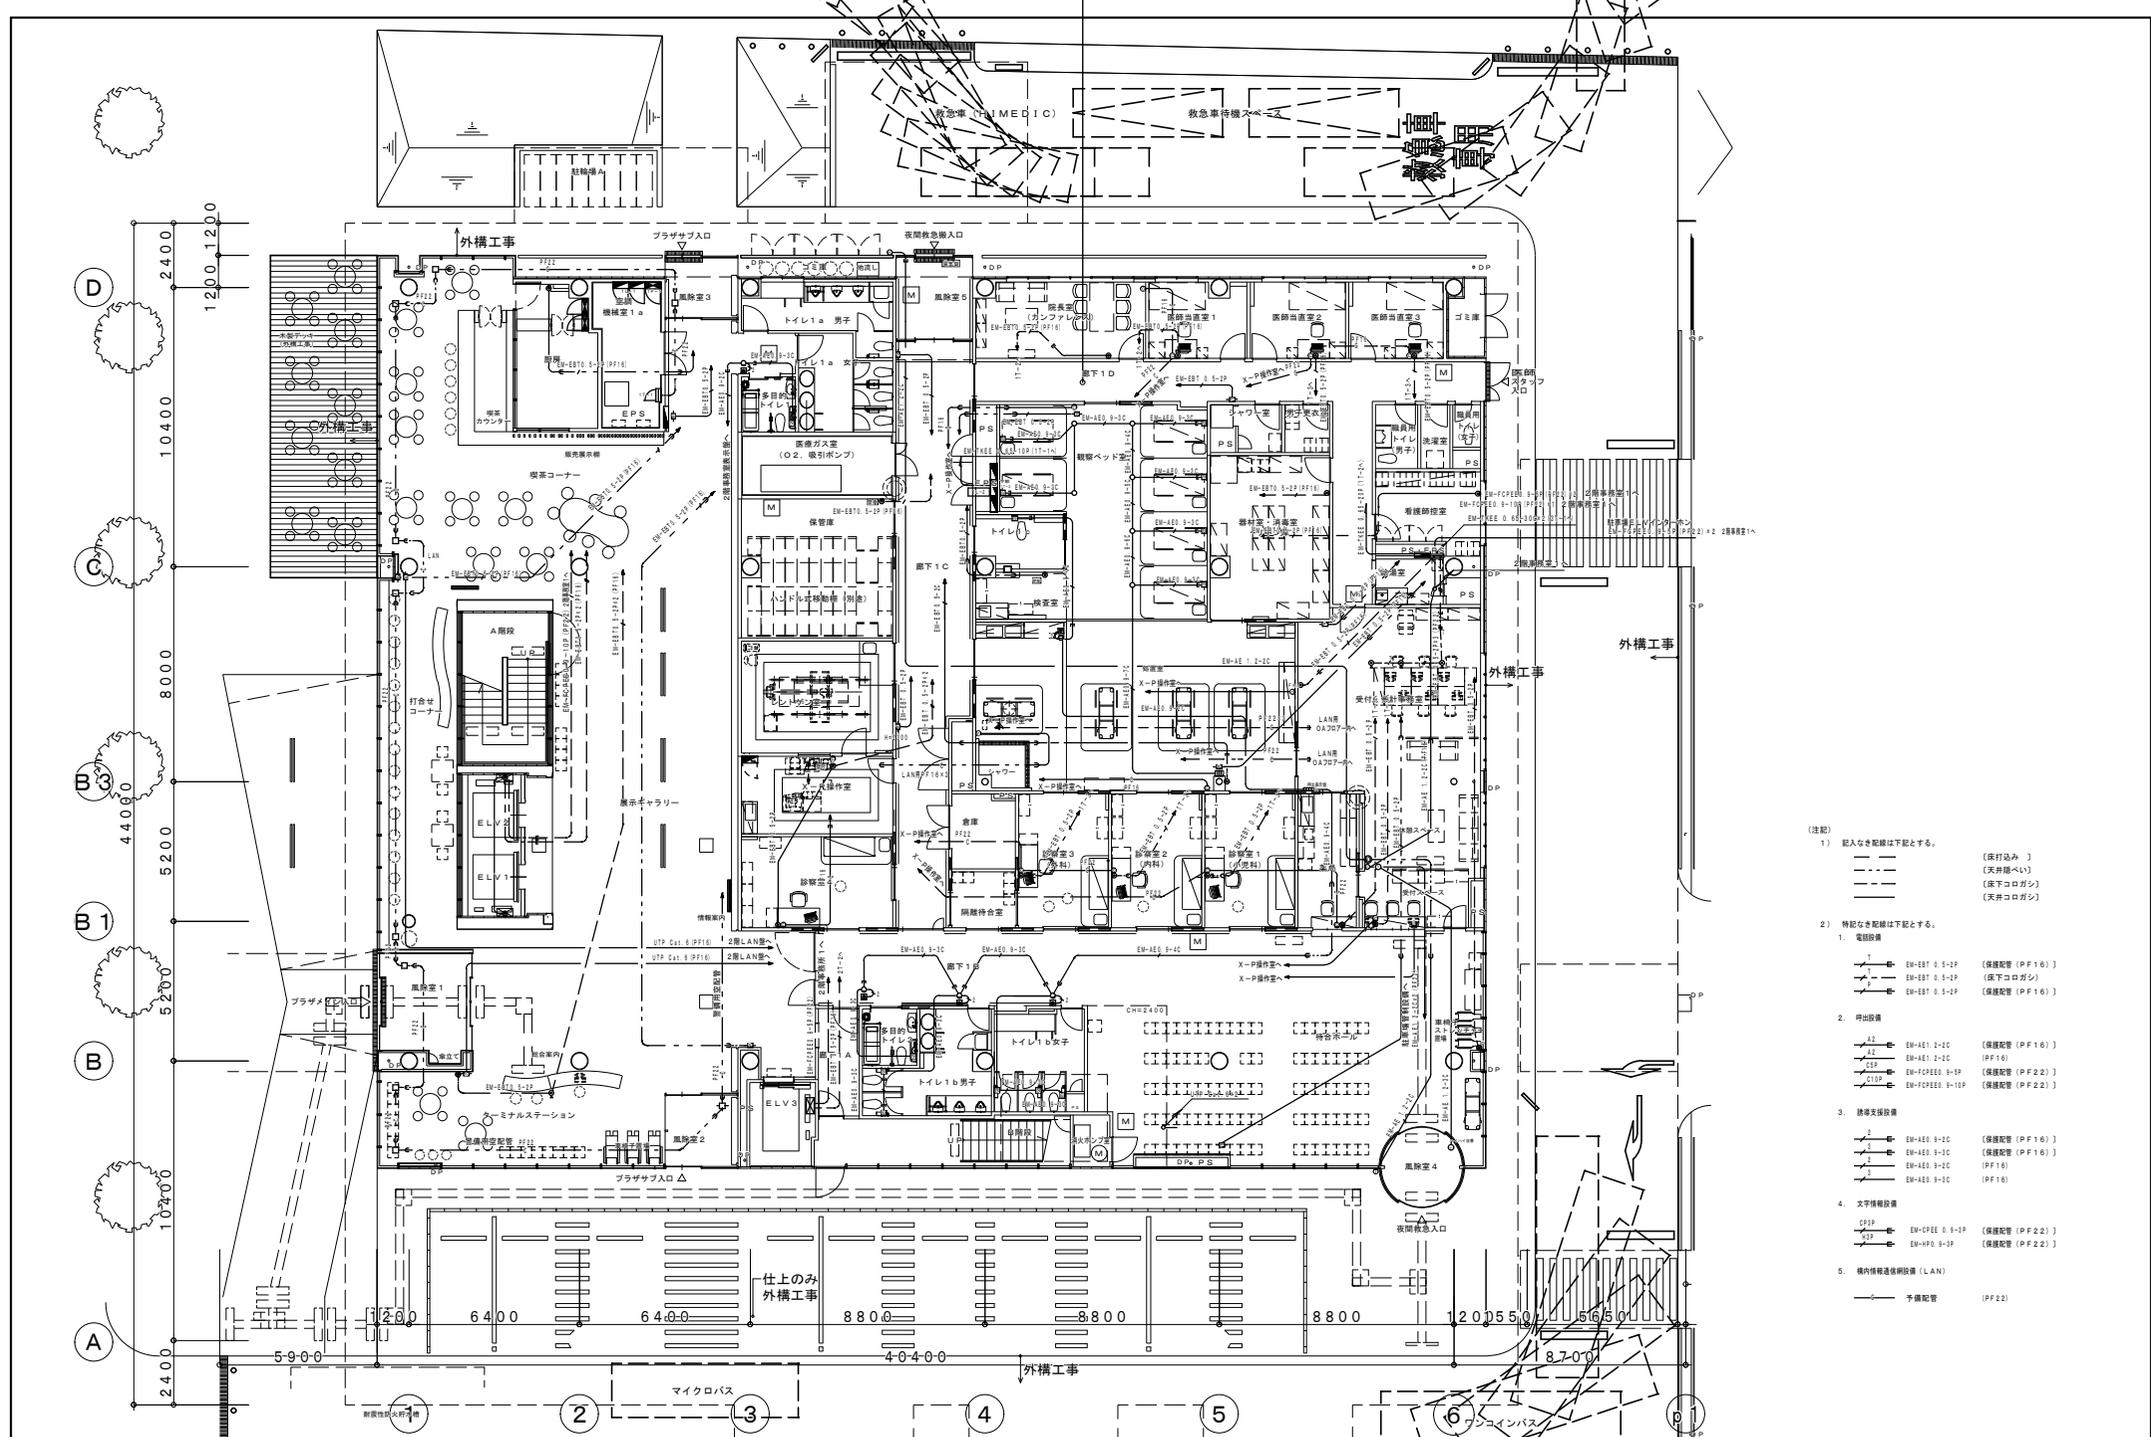


- (注記)
- 記入なき配線は下記とする。
 - (床込み)
 - (天井隠ぺい)
 - (床下コログシ)
 - (天井コログシ)
 - 特記なき配線は下記とする。
 - 電源配線
 - EM-EET 0.5-2P (保護配管 (PF16))
 - EM-EET 0.5-2P (床下コログシ)
 - EM-EET 0.5-2P (保護配管 (PF16))
 - 引出線
 - EM-AE1 2-2C (保護配管 (PF16))
 - EM-AE1 2-2C (PF16)
 - EM-FPEE0 0.5-2P (保護配管 (PF22))
 - EM-FPEE0 0.5-2P (保護配管 (PF22))
 - 誘導支持線
 - EM-AE0 0.5-2C (保護配管 (PF16))
 - EM-AE0 0.5-2C (保護配管 (PF16))
 - EM-AE0 0.5-2C (PF16)
 - 文字情報線
 - EM-FPEE 0.5-2P (保護配管 (PF22))
 - EM-FPEE 0.5-2P (保護配管 (PF22))
 - 構内情報伝送線 (LAN)
 - 予備配管 (PF22)

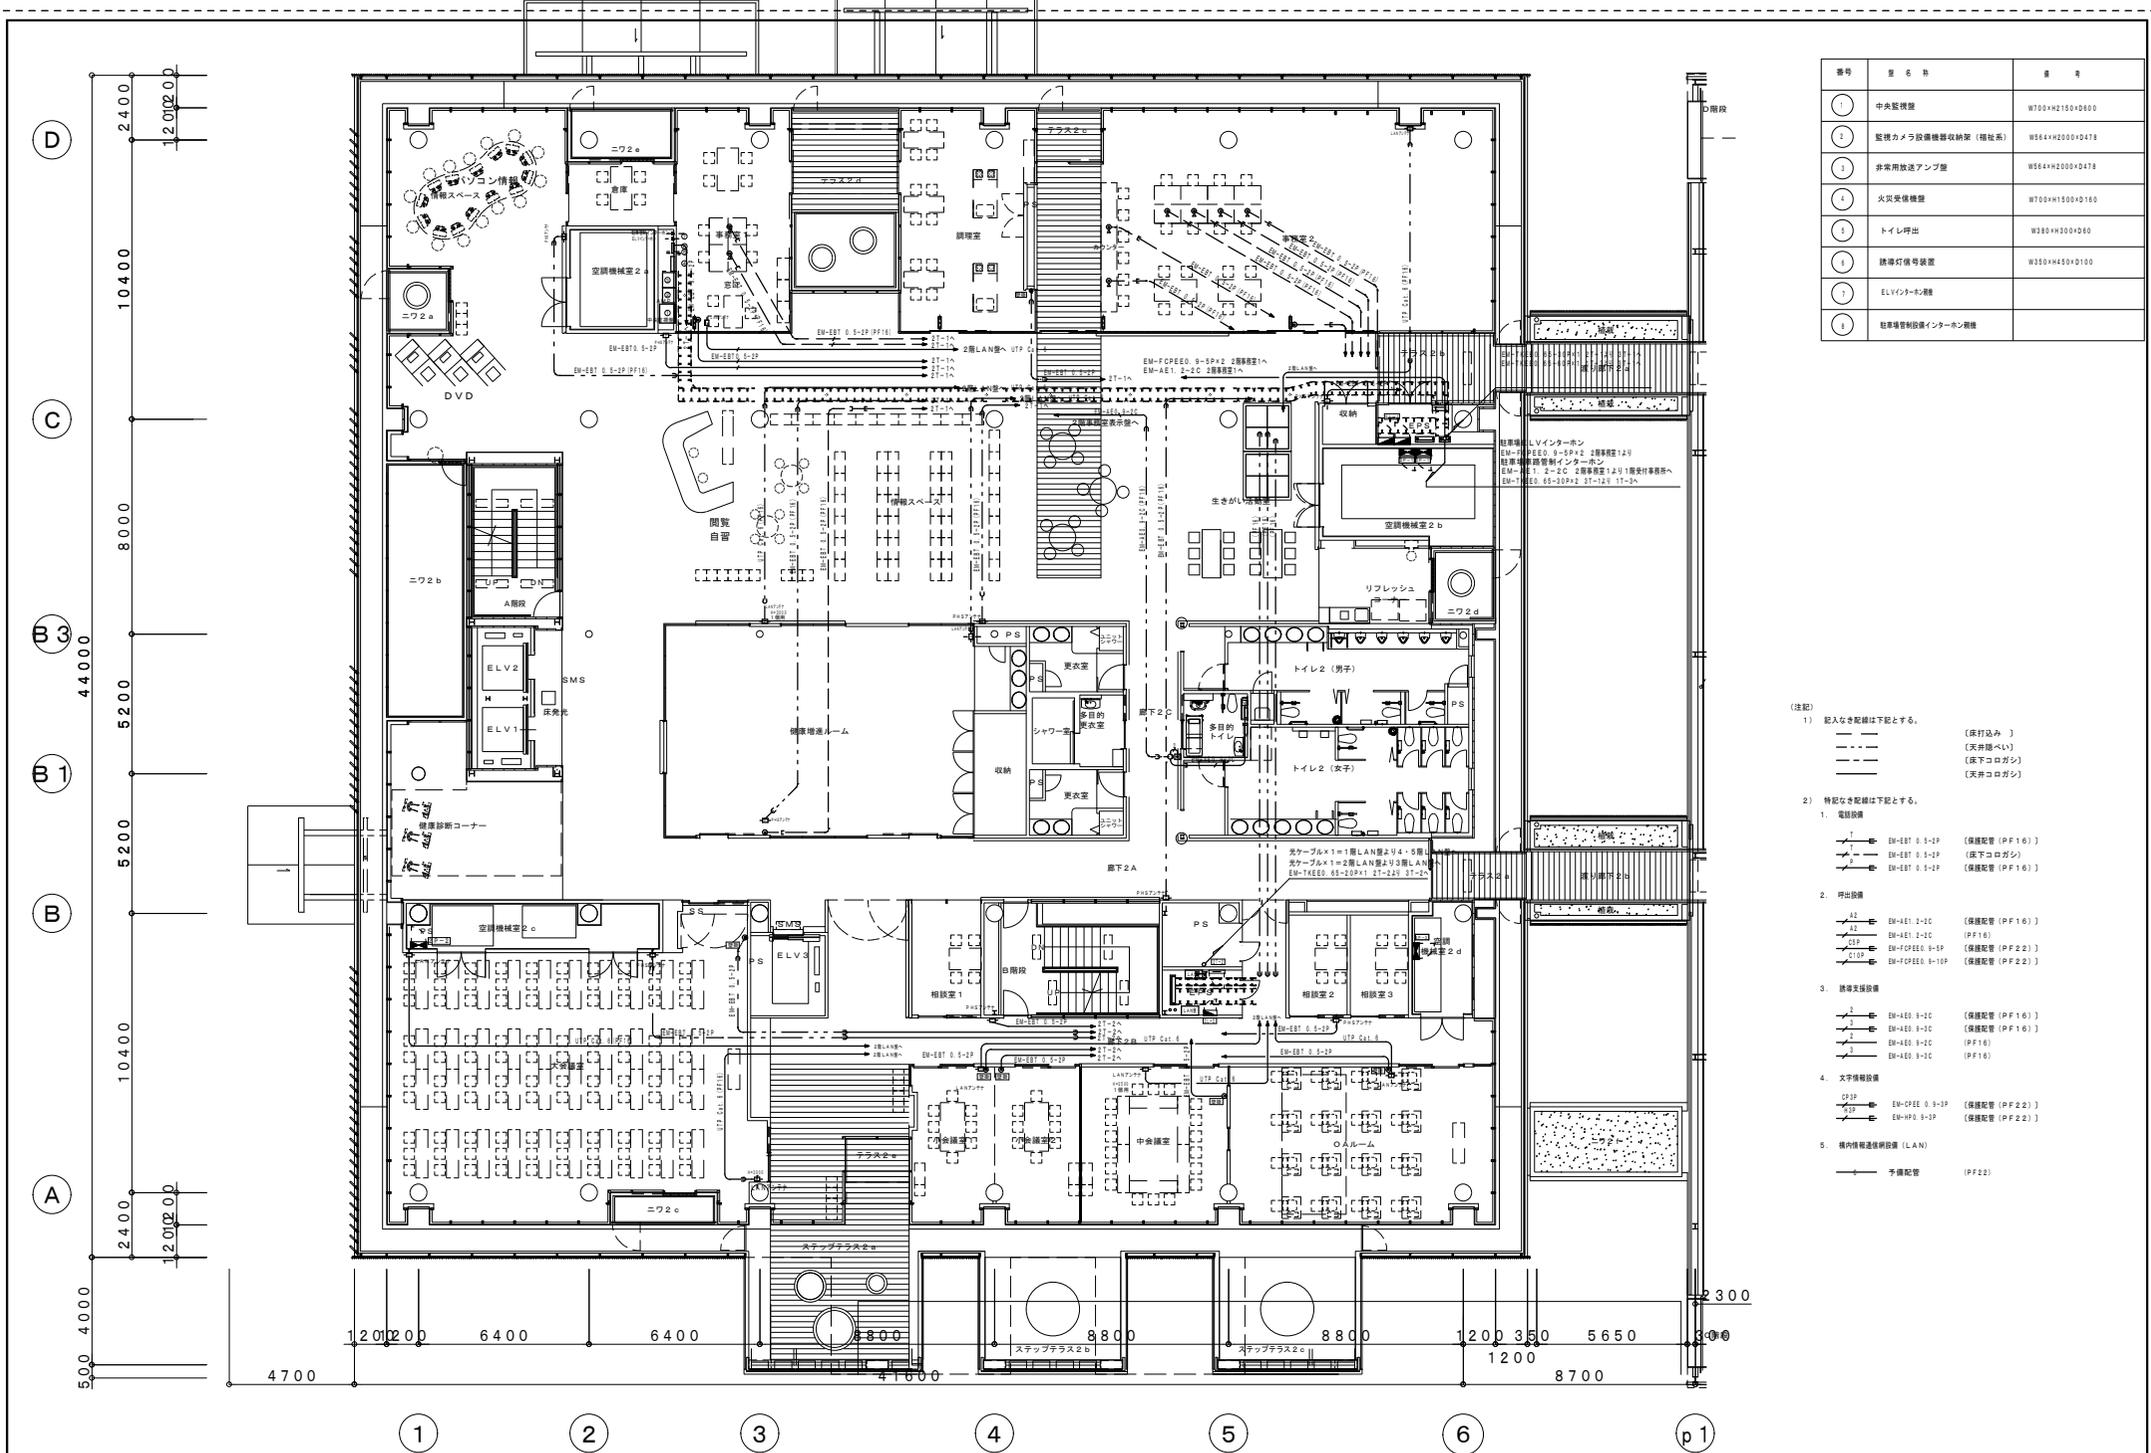

番号	品名	備考
①	中央監視盤	W700×H2100×D500
②	監視カメラ設備機器収納架(福祉系)	W564×H2000×D478
③	非常用放送アンプ盤	W564×H2000×D478
④	火災受信機盤	W700×H1500×D180
⑤	トイレ引出	W280×H300×D60
⑥	誘導灯信号装置	W350×H450×D100
⑦	ELVインターロック	
⑧	駐車場管理制御インターロック機	


- (注記)
- 1) 記入なき配線は下記とする。
- (床打込み)
 - (天井隠ぺい)
 - (床下コロガシ)
 - (天井コロガシ)
- 2) 特記なき配線は下記とする。
1. 電話設備
 - ① EM-EET 0.5-2P (保護配管 (PF16))
 - ② EM-EET 0.5-2P (床下コロガシ)
 - ③ EM-EET 0.5-2P (保護配管 (PF16))
 2. 引出設備
 - ① EM-AE1 2-2C (保護配管 (PF16))
 - ② EM-AE1 2-2C (PF16)
 - ③ EM-FCEE 0.9-5P (保護配管 (PF22))
 - ④ EM-FCEE 0.9-10P (保護配管 (PF22))
 3. 誘導受信設備
 - ① EM-AE0 9-2C (保護配管 (PF16))
 - ② EM-AE0 9-2C (保護配管 (PF16))
 - ③ EM-AE0 9-2C (PF16)
 - ④ EM-AE0 9-2C (PF16)
 4. 文字情報設備
 - ① CF3P EM-FCEE 0.9-3P (保護配管 (PF22))
 - ② EM-HP0 9-3P (保護配管 (PF22))
 5. 構内情報通信網設備 (LAN)
 - 予備配管 (PF22)

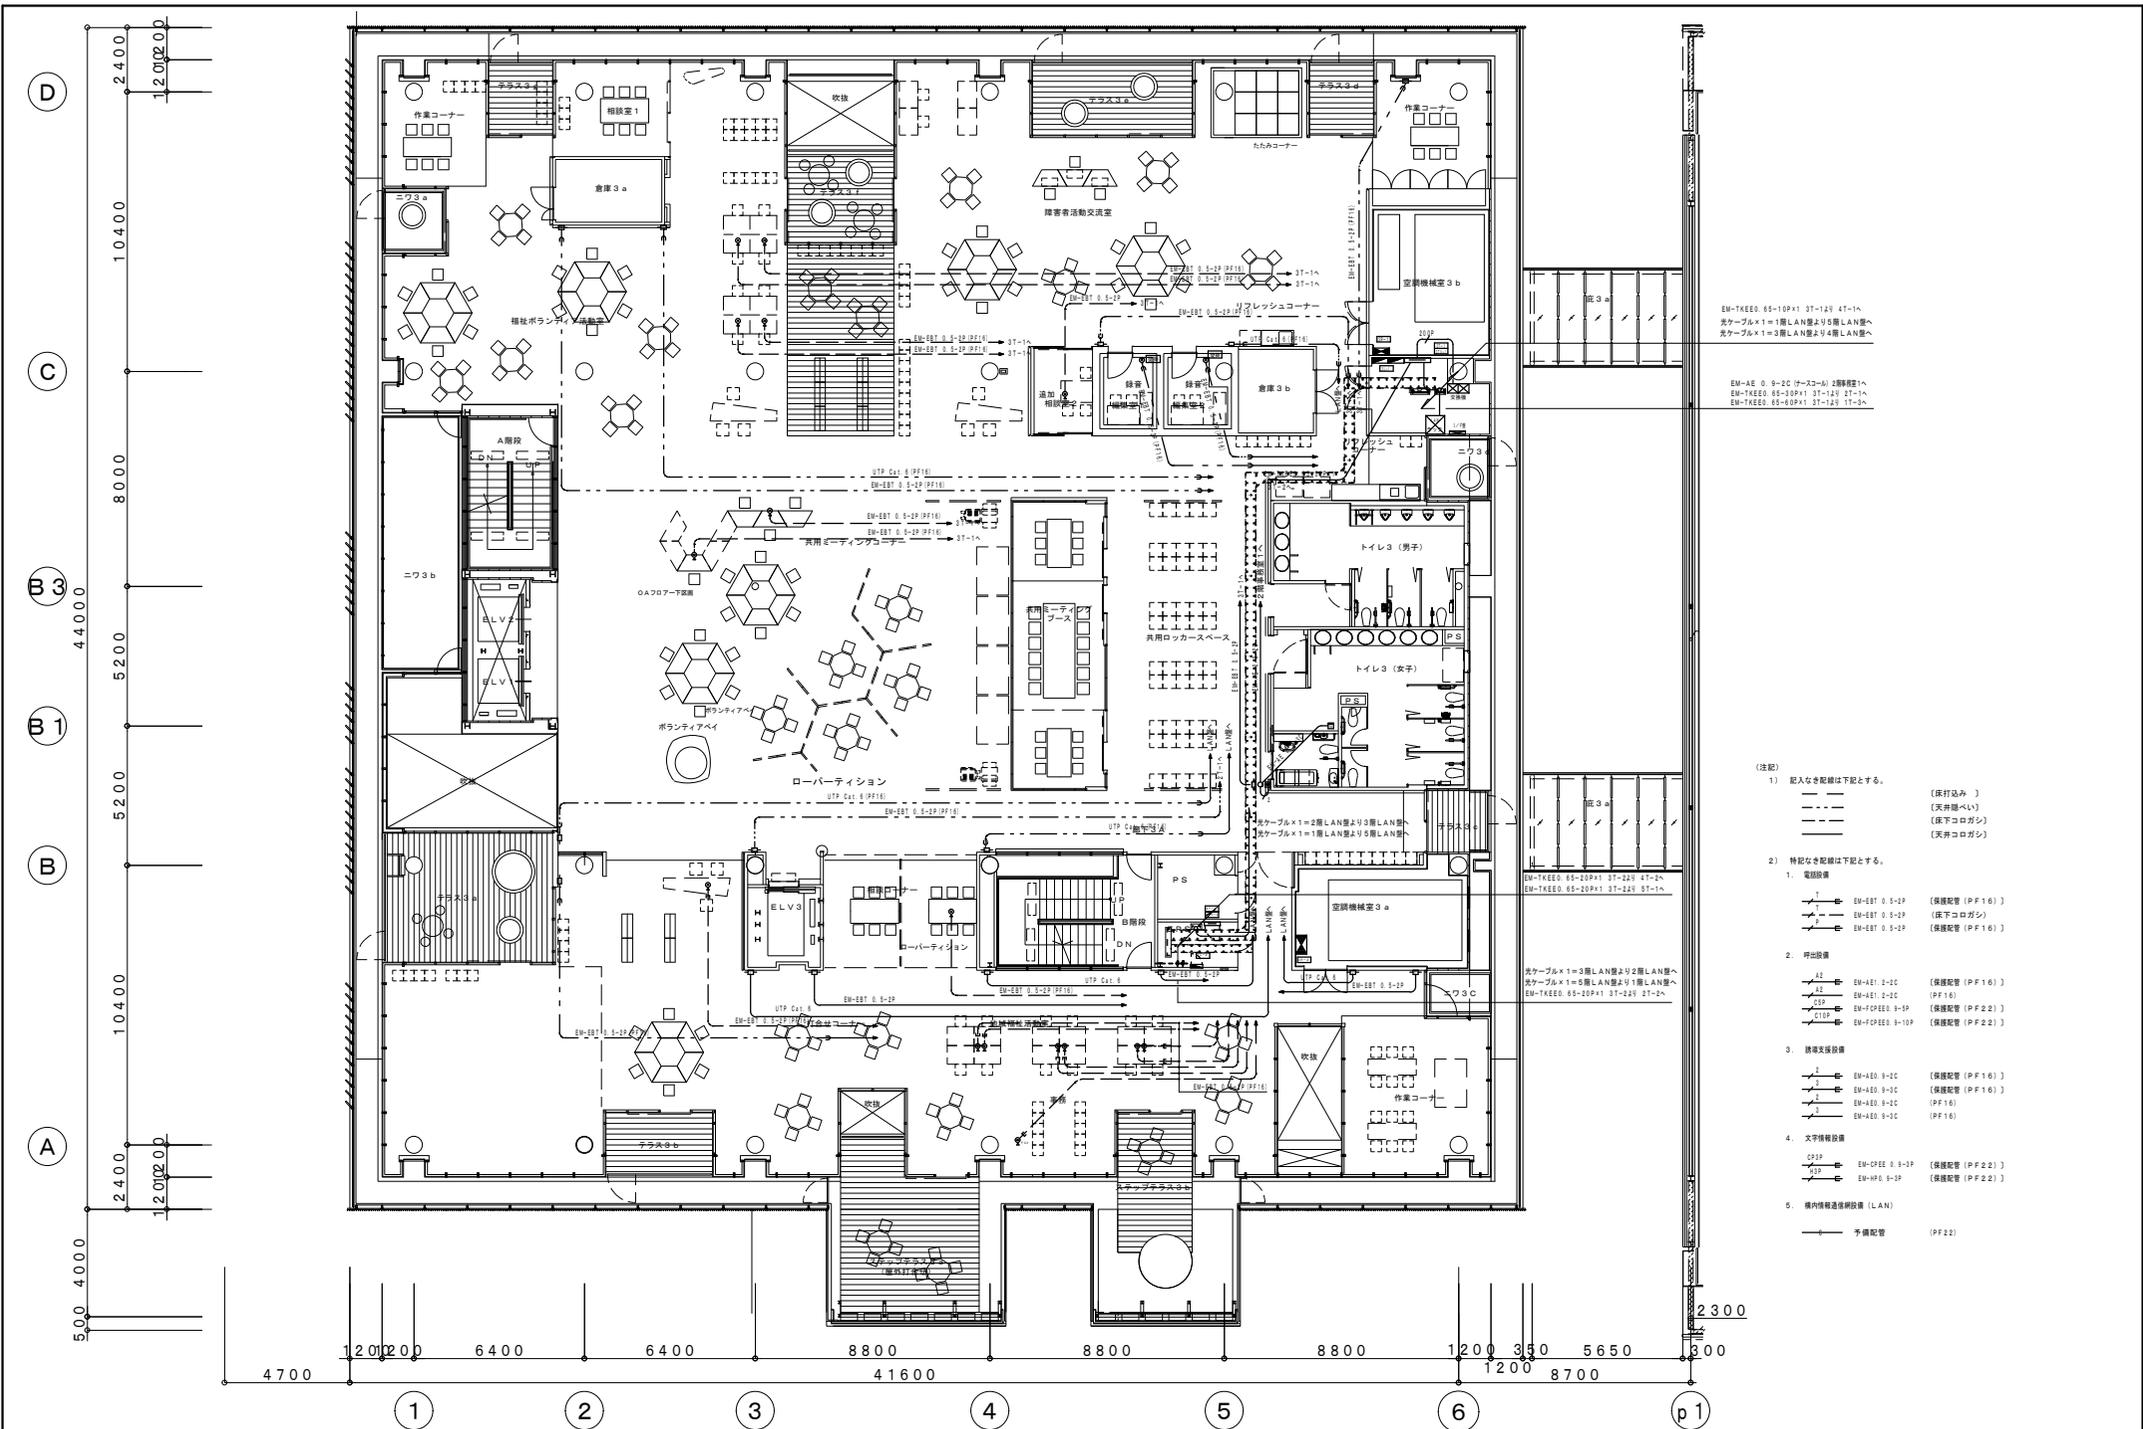

EM-TKEED 65-10P×1 ST-129 4T-1x
 光ケーブル×1=1層LAN室より5層LAN室へ
 EM-AE 0.9-2C (ケーブル) 2階廊下1x
 EM-TKEED 65-20P×1 ST-129 2T-1x
 EM-TKEED 65-20P×1 ST-129 2T-2x

EM-TKEED 65-20P×1 ST-223 4T-2x
 EM-TKEED 65-20P×1 ST-223 4T-1x
 光ケーブル×1=3層LAN室より2層LAN室へ
 光ケーブル×1=3層LAN室より5層LAN室へ
 EM-TKEED 65-20P×1 ST-225 2T-2x


- (注記)
- 記入なき配線は下記とする。
 - 構内情報通信設備 (LAN)
 - 予備配管 (PF22)

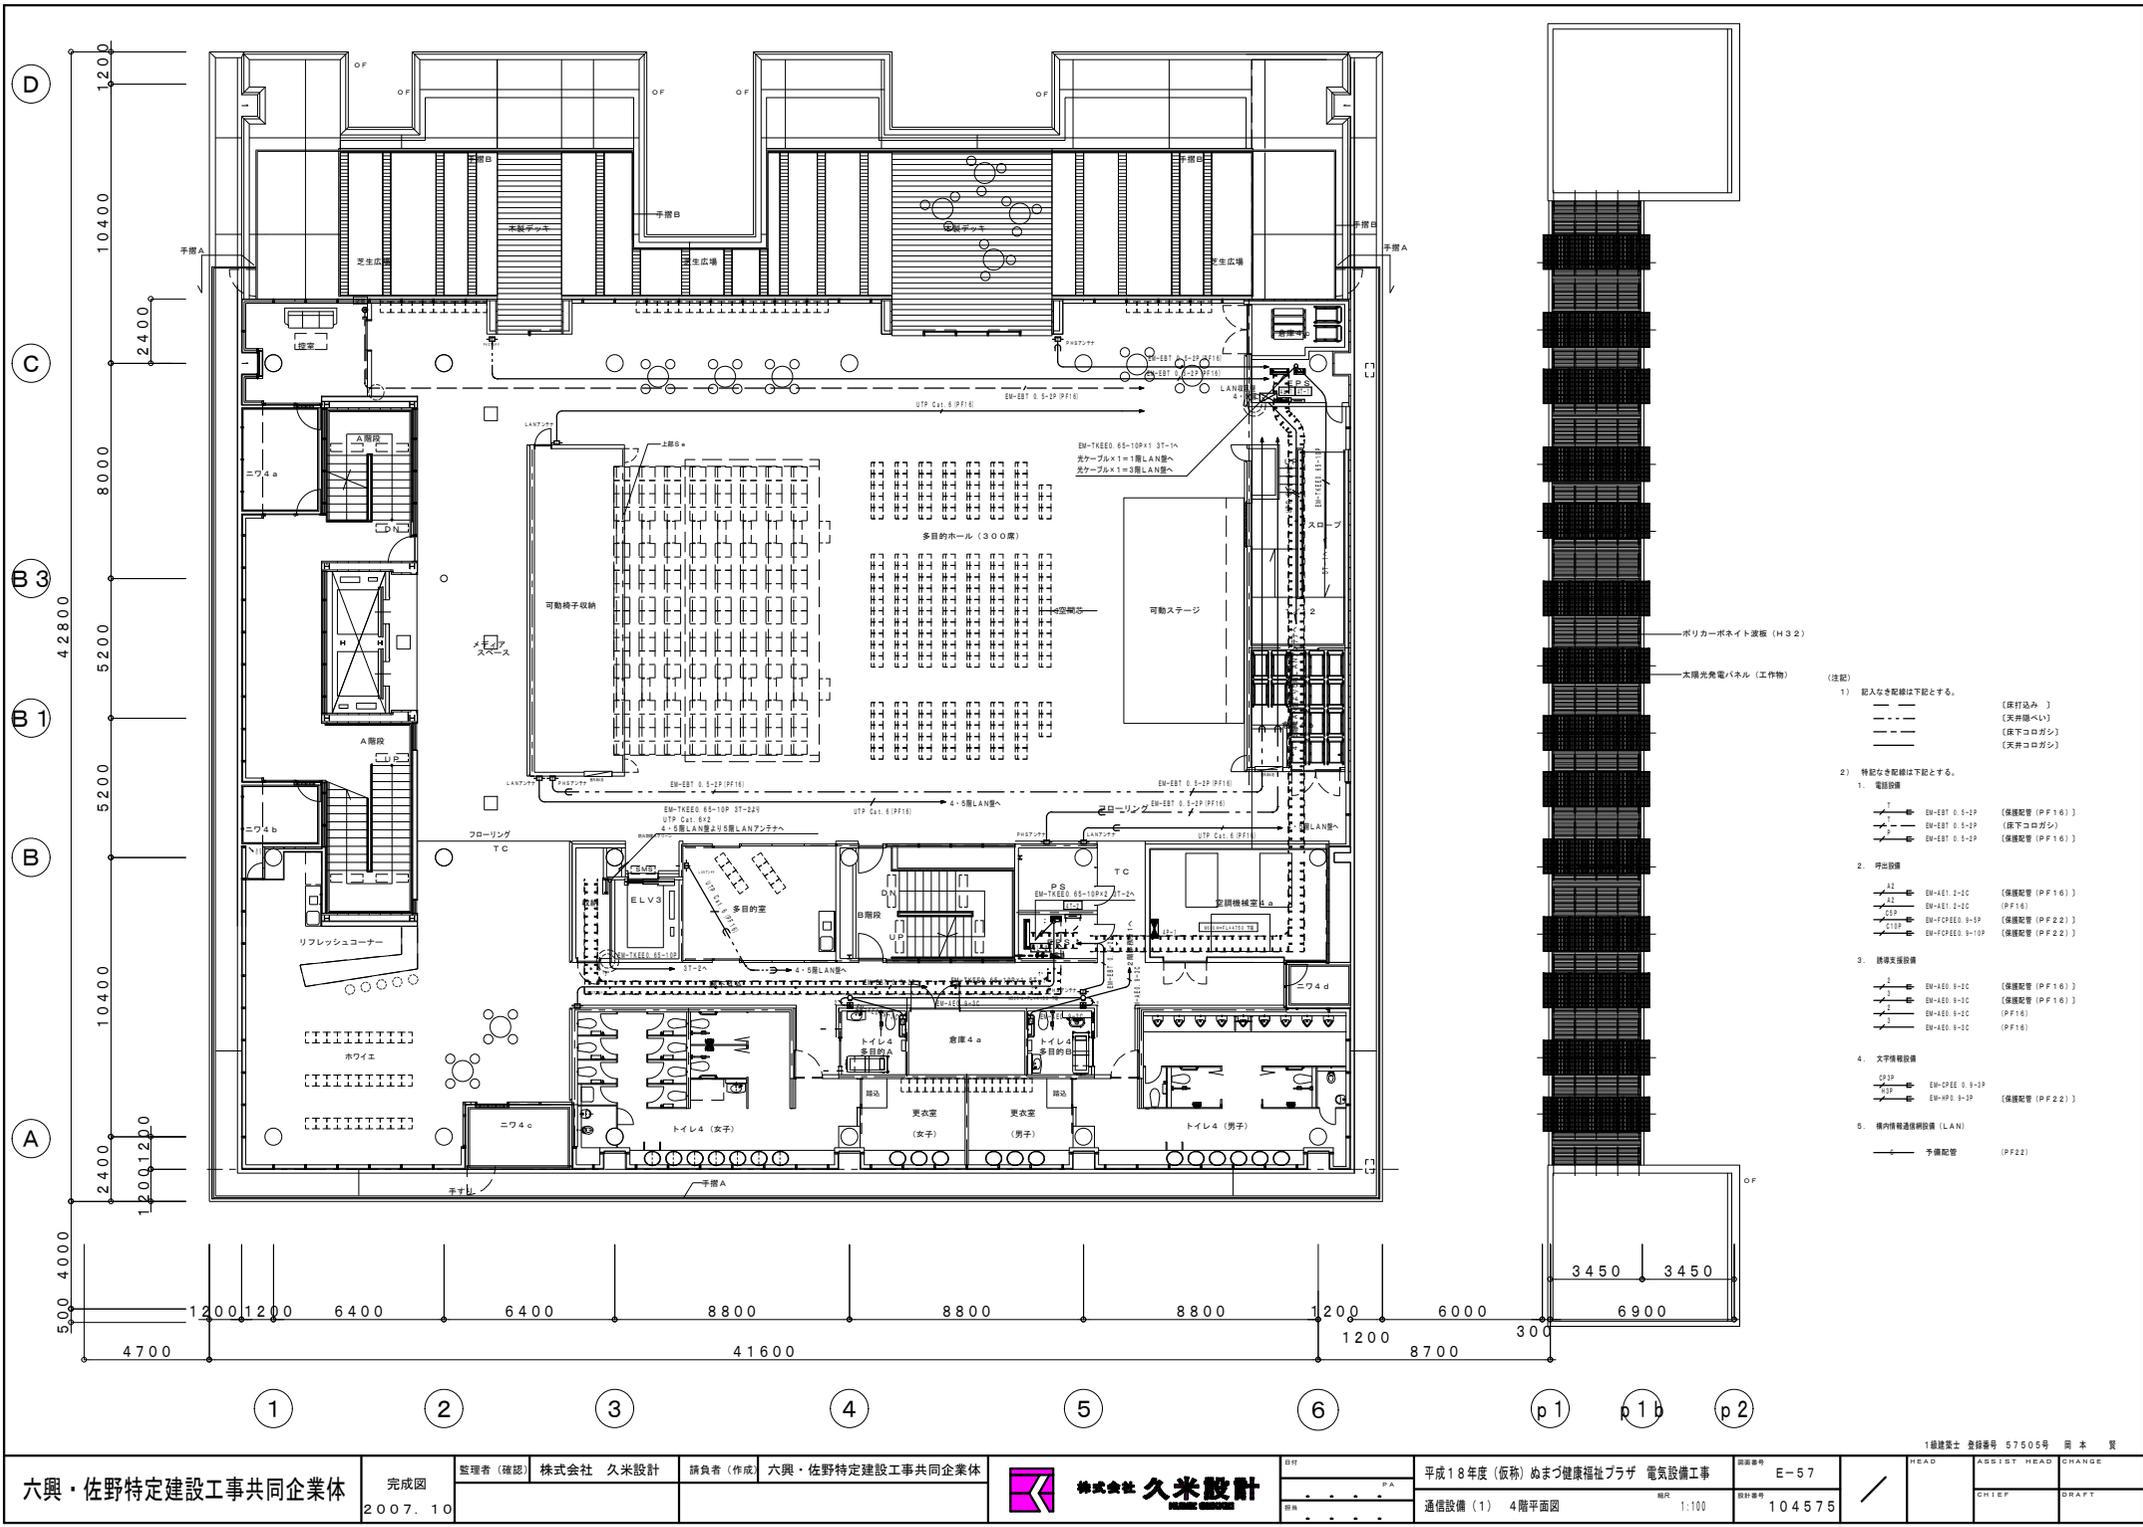

- (注記)
- 記入なき配線は下記とする。
 - (床打込み) (天井部へ)
 - (床下コブガシ)
 - (天井コブガシ)
 - 特記なき配線は下記とする。
 - 電話設備
 - EM-EET 0.5-2P (床配管 (PF16))
 - EM-EET 0.5-2P (床下コブガシ)
 - EM-EET 0.5-2P (床配管 (PF16))
 - 引出設備
 - 文字情報設備
 - 構内情報連絡設備 (LAN)
 - 予備配管 (PF22)

3450 3450
6900

① ② ③ ④ ⑤ ⑥ p1 p1b p2

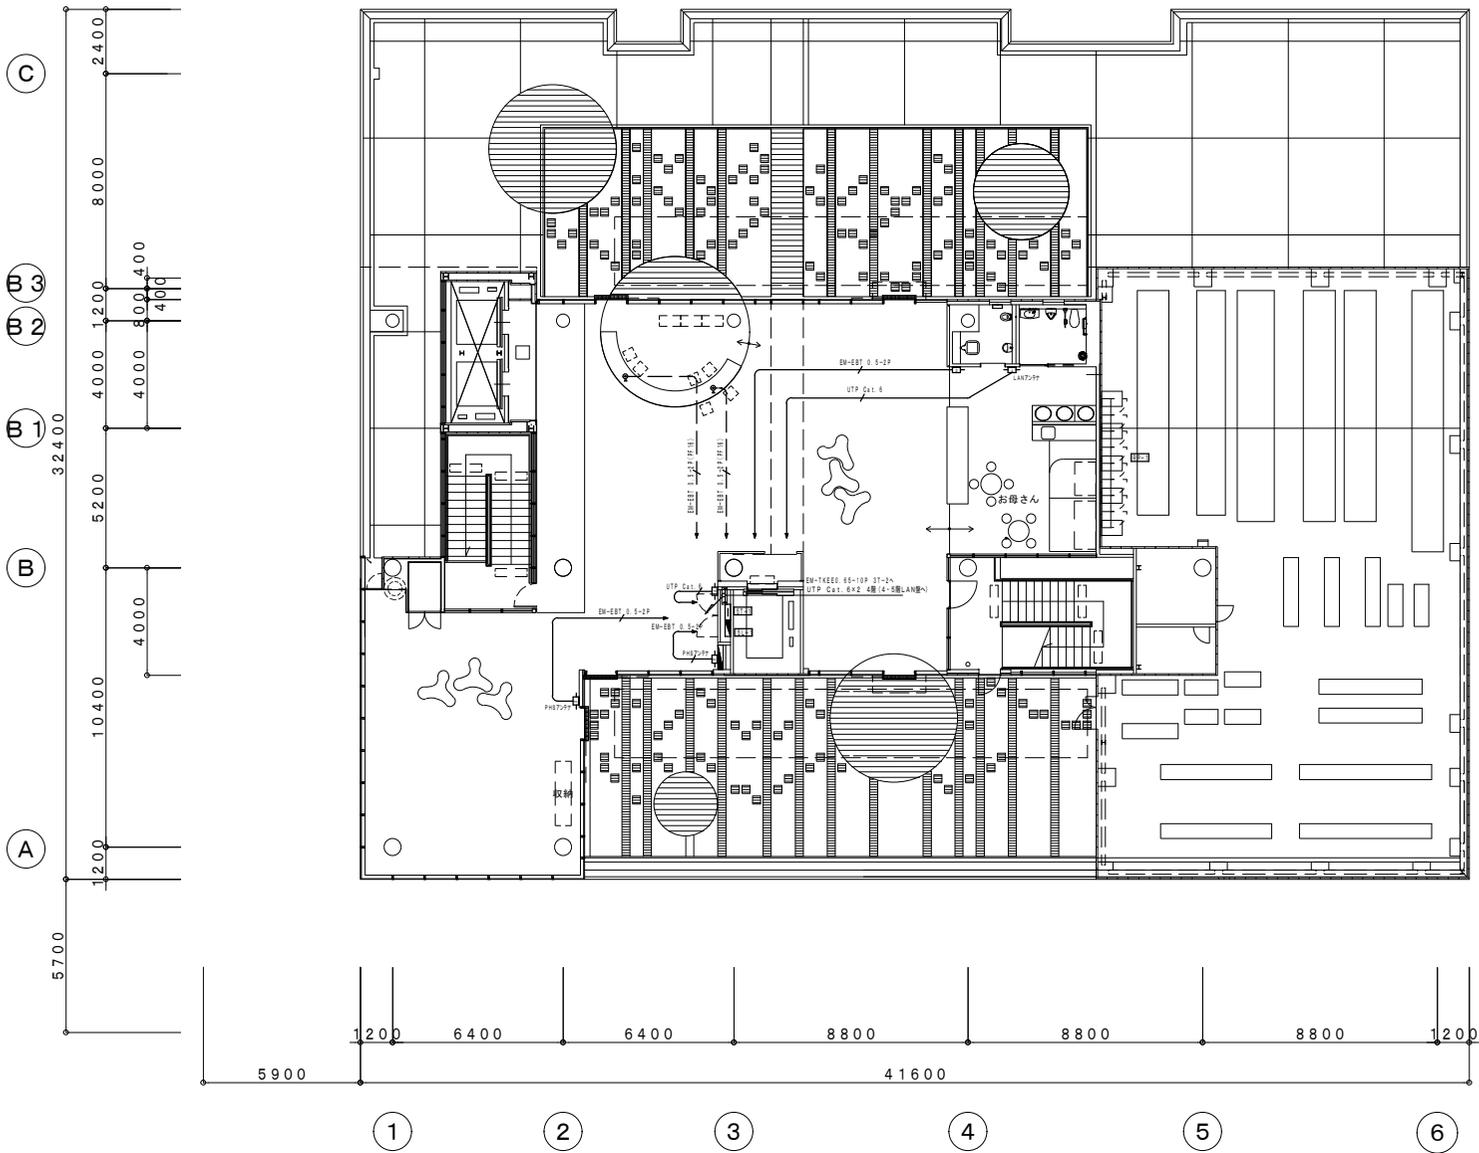

六興・佐野特定建設工事共同企業体

完成図
2007.10

整理者(確認) 株式会社 久米設計

請負者(作成) 六興・佐野特定建設工事共同企業体




設計
平成18年度(仮称)ぬまづ健康福祉プラザ 電気設備工事
通信設備(1) 5階平面図

図面番号
E-58
縮尺
1:100
図号
104575

1級建築士 登録番号 57505号 岡本 賢

HEAD	ASSIST HEAD	CHANGE
/		
	CHIEF	DRAFT

夜間救急医療センター

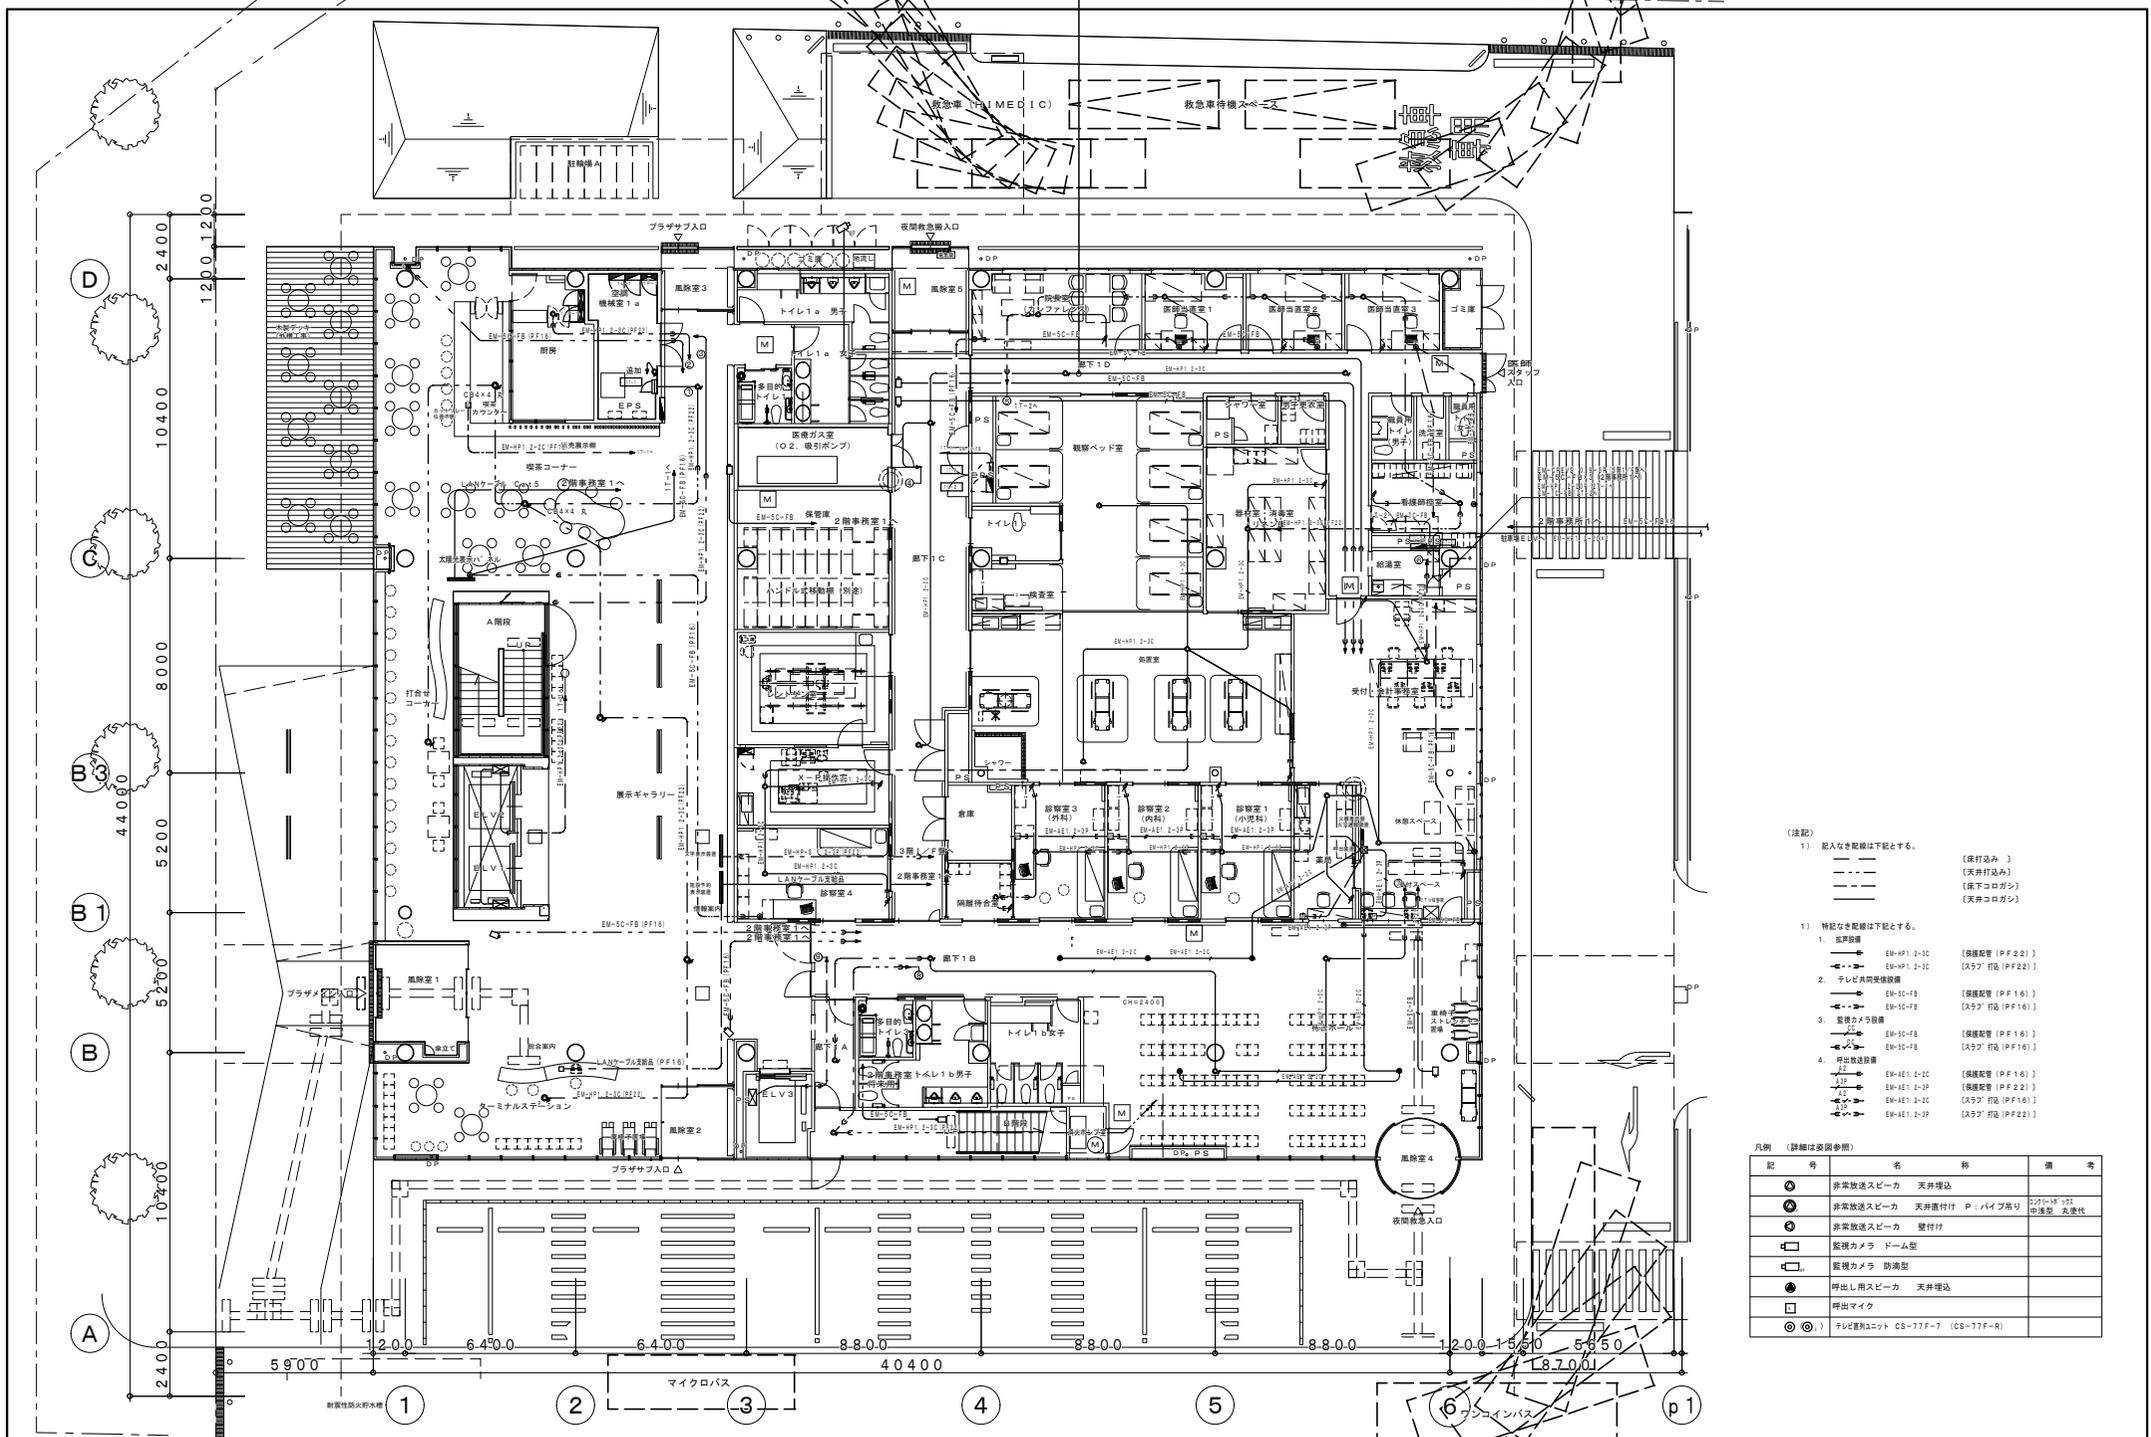

- (注記)
- 記入なき配線は下記とする。
 - (床打込み)
 - - - (天井打込み)
 - · - (床下コロガン)
 - · - (天井コロガン)
 - 特記なき配線は下記とする。

凡例 (詳細は資材参照)

記号	名称	備考
⊗	非常放送スピーカー	天井埋込
⊙	非常放送スピーカー	天井置付け P: バイブ高吊
⊕	非常放送スピーカー	壁付け
⊖	監視カメラ	ドーム型
⊘	監視カメラ	防滴型
⊙	呼出し用スピーカー	天井埋込
⊖	呼出マイク	
