


沼津市千本地区土地区画整理事業（下河原工区）

画地出来形確認測量原図

(13・14-1・14-2街区)

縮尺 1/500

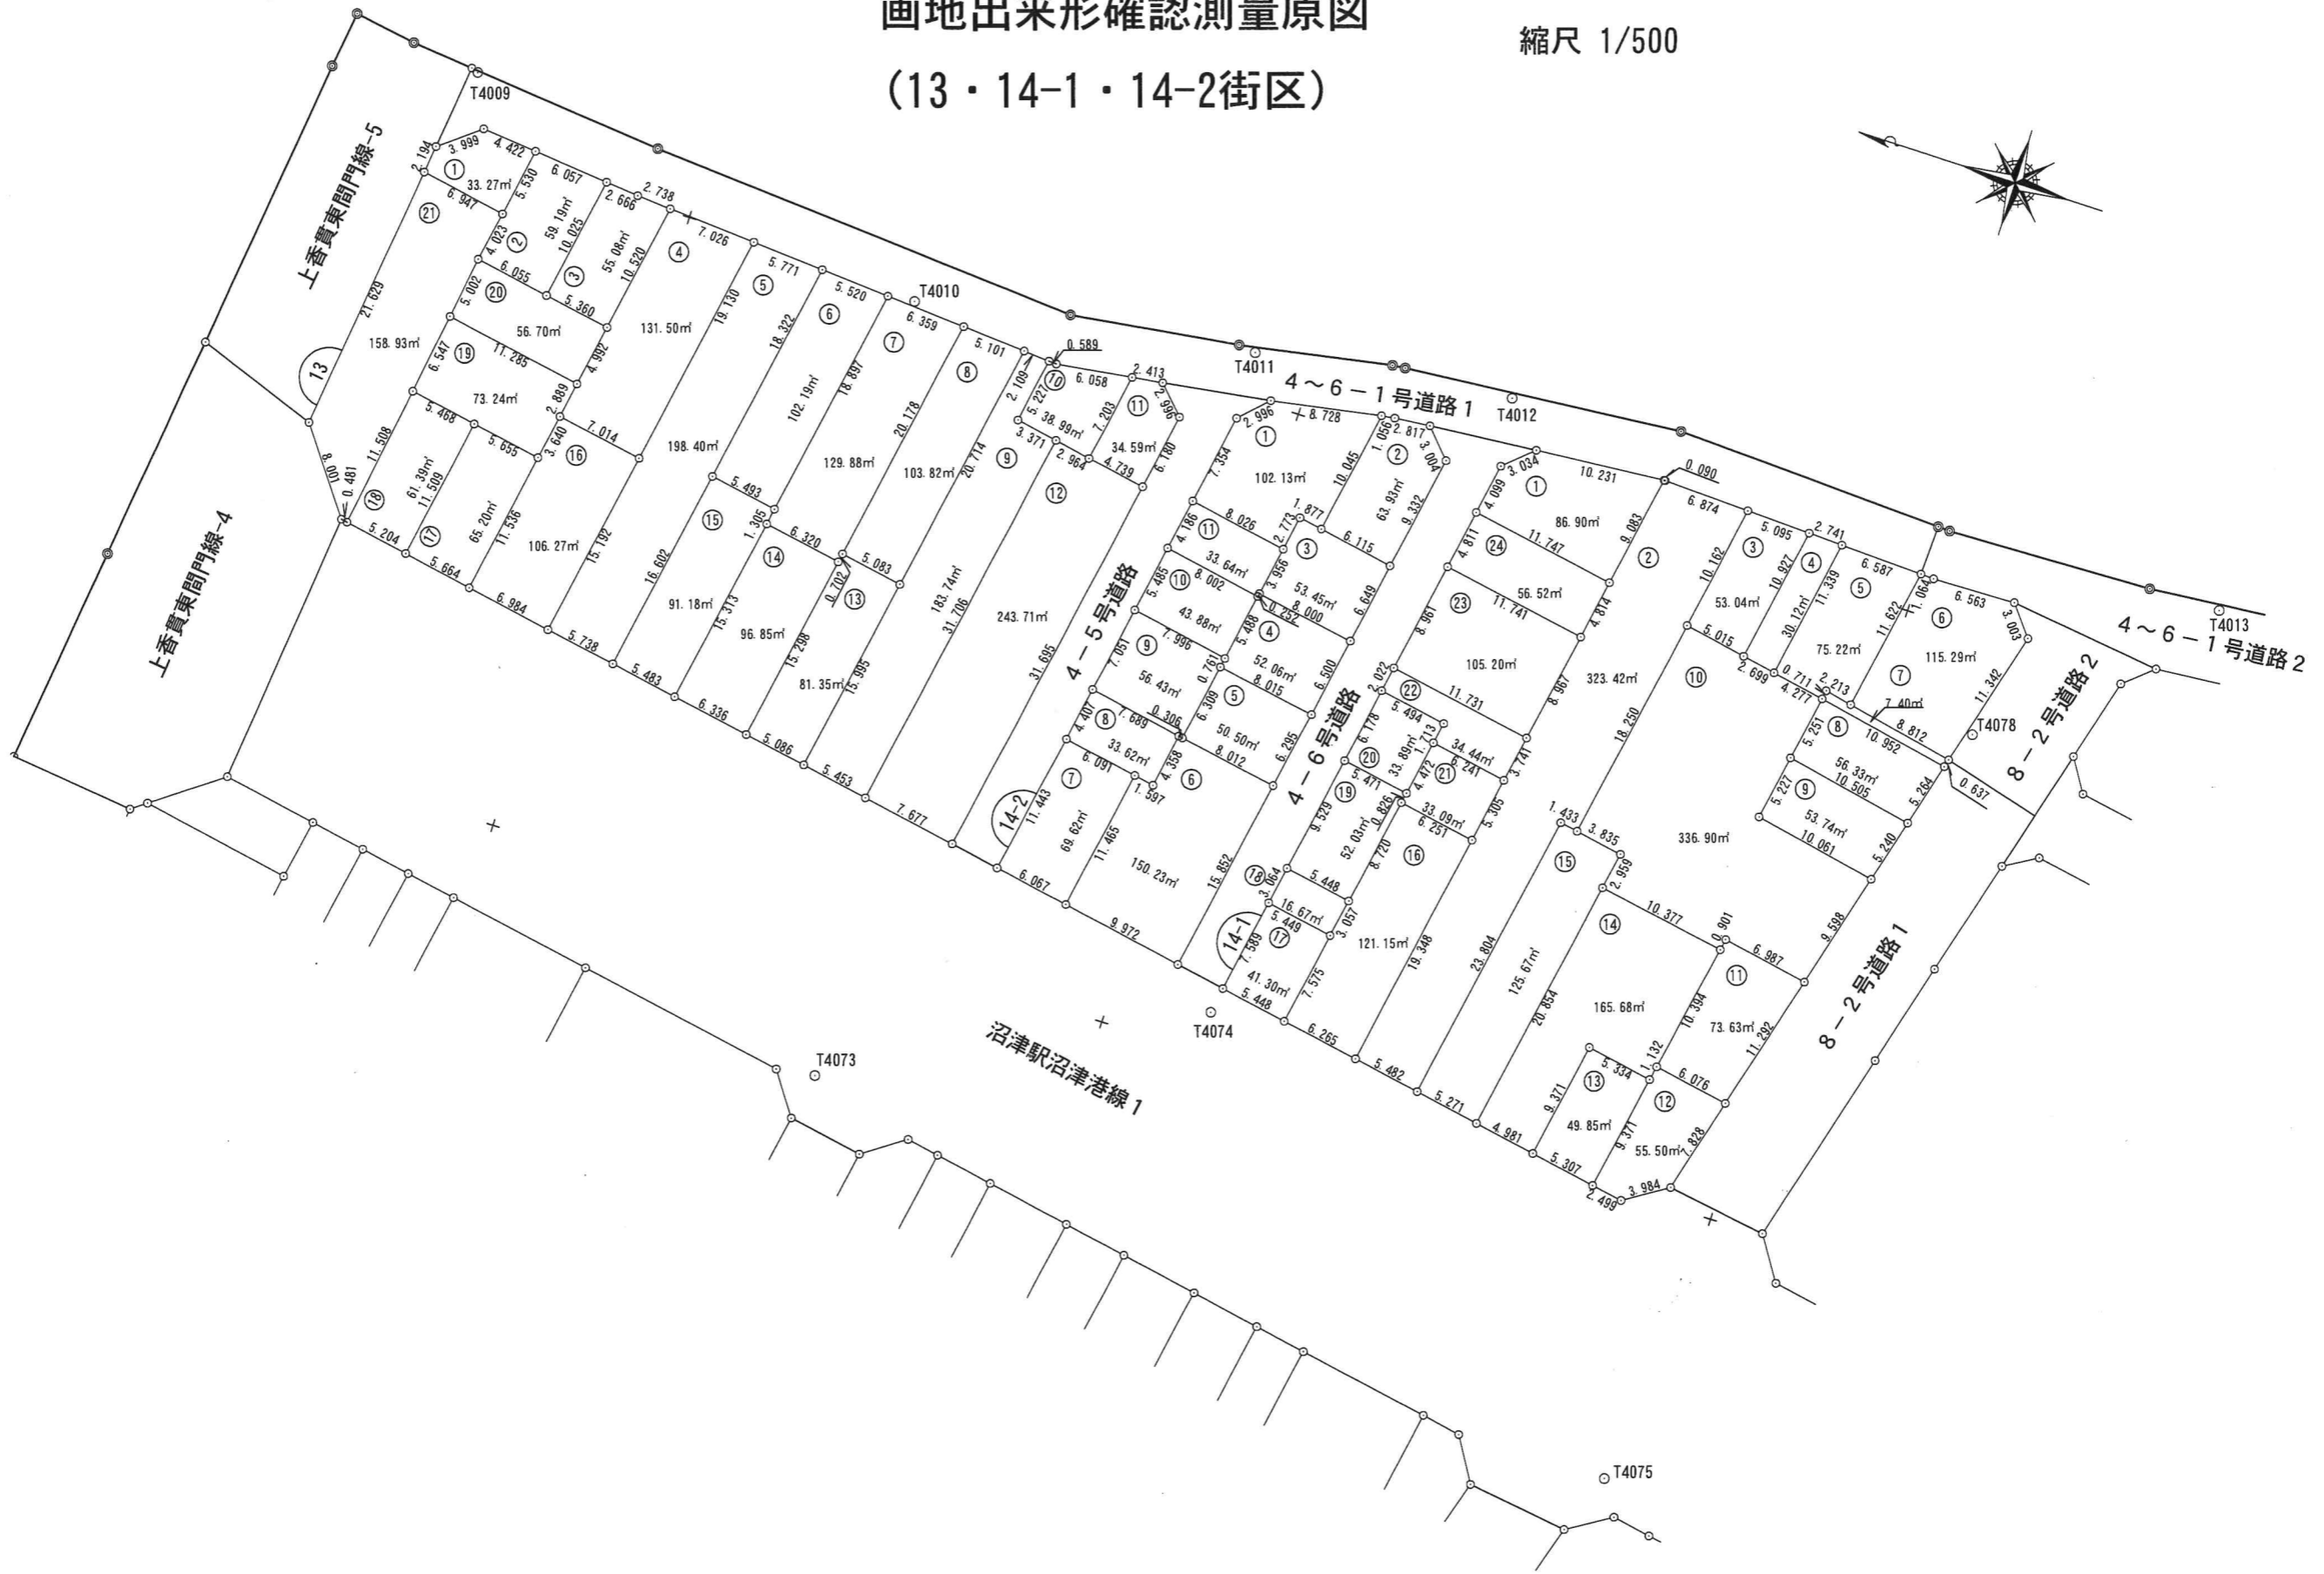


沼津市千本地区土地区画整理事業（下河原工区）

画地出来形確認測量原図

(18街区)

縮尺 1/500

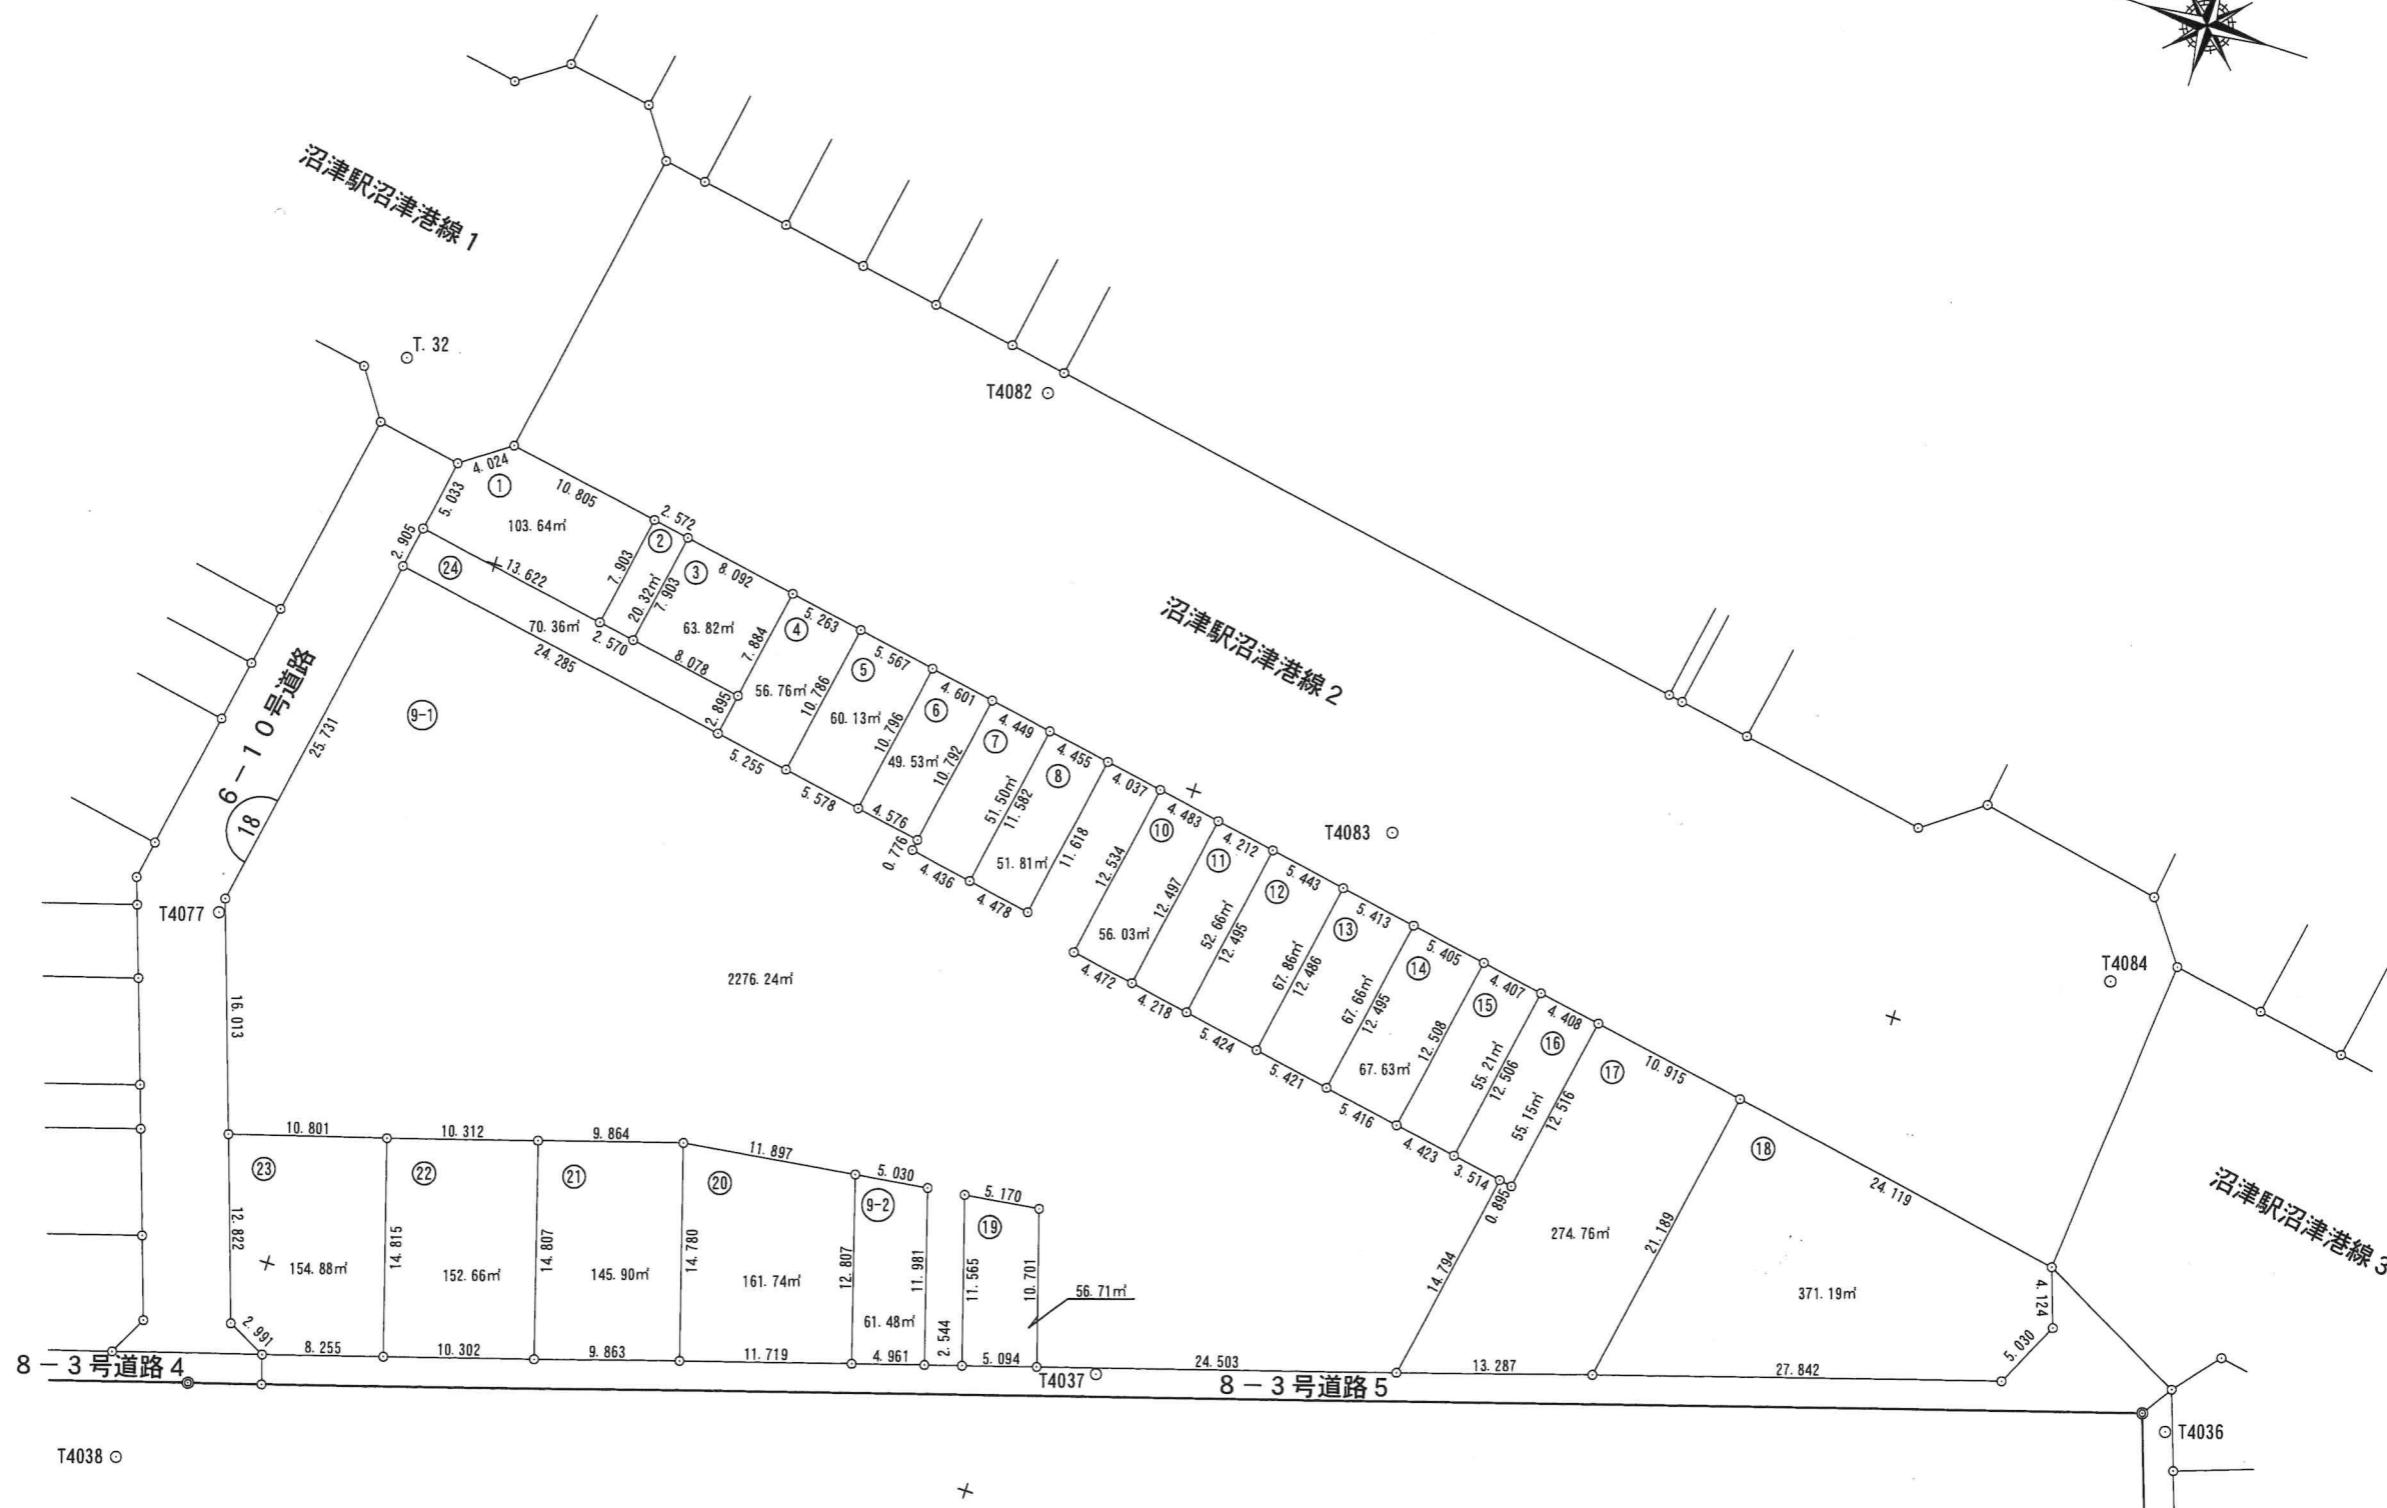

沼津市千本地区土地区画整理事業（下河原工区）

画地出来形確認測量原図

縮尺 1/500

(19・20-1・20-2街区)




沼津市千本地区土地区画整理事業（下河原工区）

画地出来形確認測量原図

(21-1・21-2・22・23街区)

縮尺 1/500

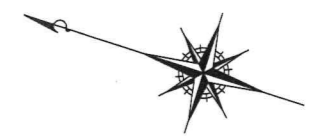

沼津市千本地区土地画整理事業（下河原工区）

画地出来形確認測量原図

(24-1・24-2街区)

縮尺 1/500

