

沼津市千本地区土地区画整理事業（下河原工区）

画地出来形確認測量原図

縮尺 1/500

(27・28街区)




沼津市千本地区土地区画整理事業（下河原工区）

画地出来形確認測量原図

縮尺 1/500

(29・30街区)

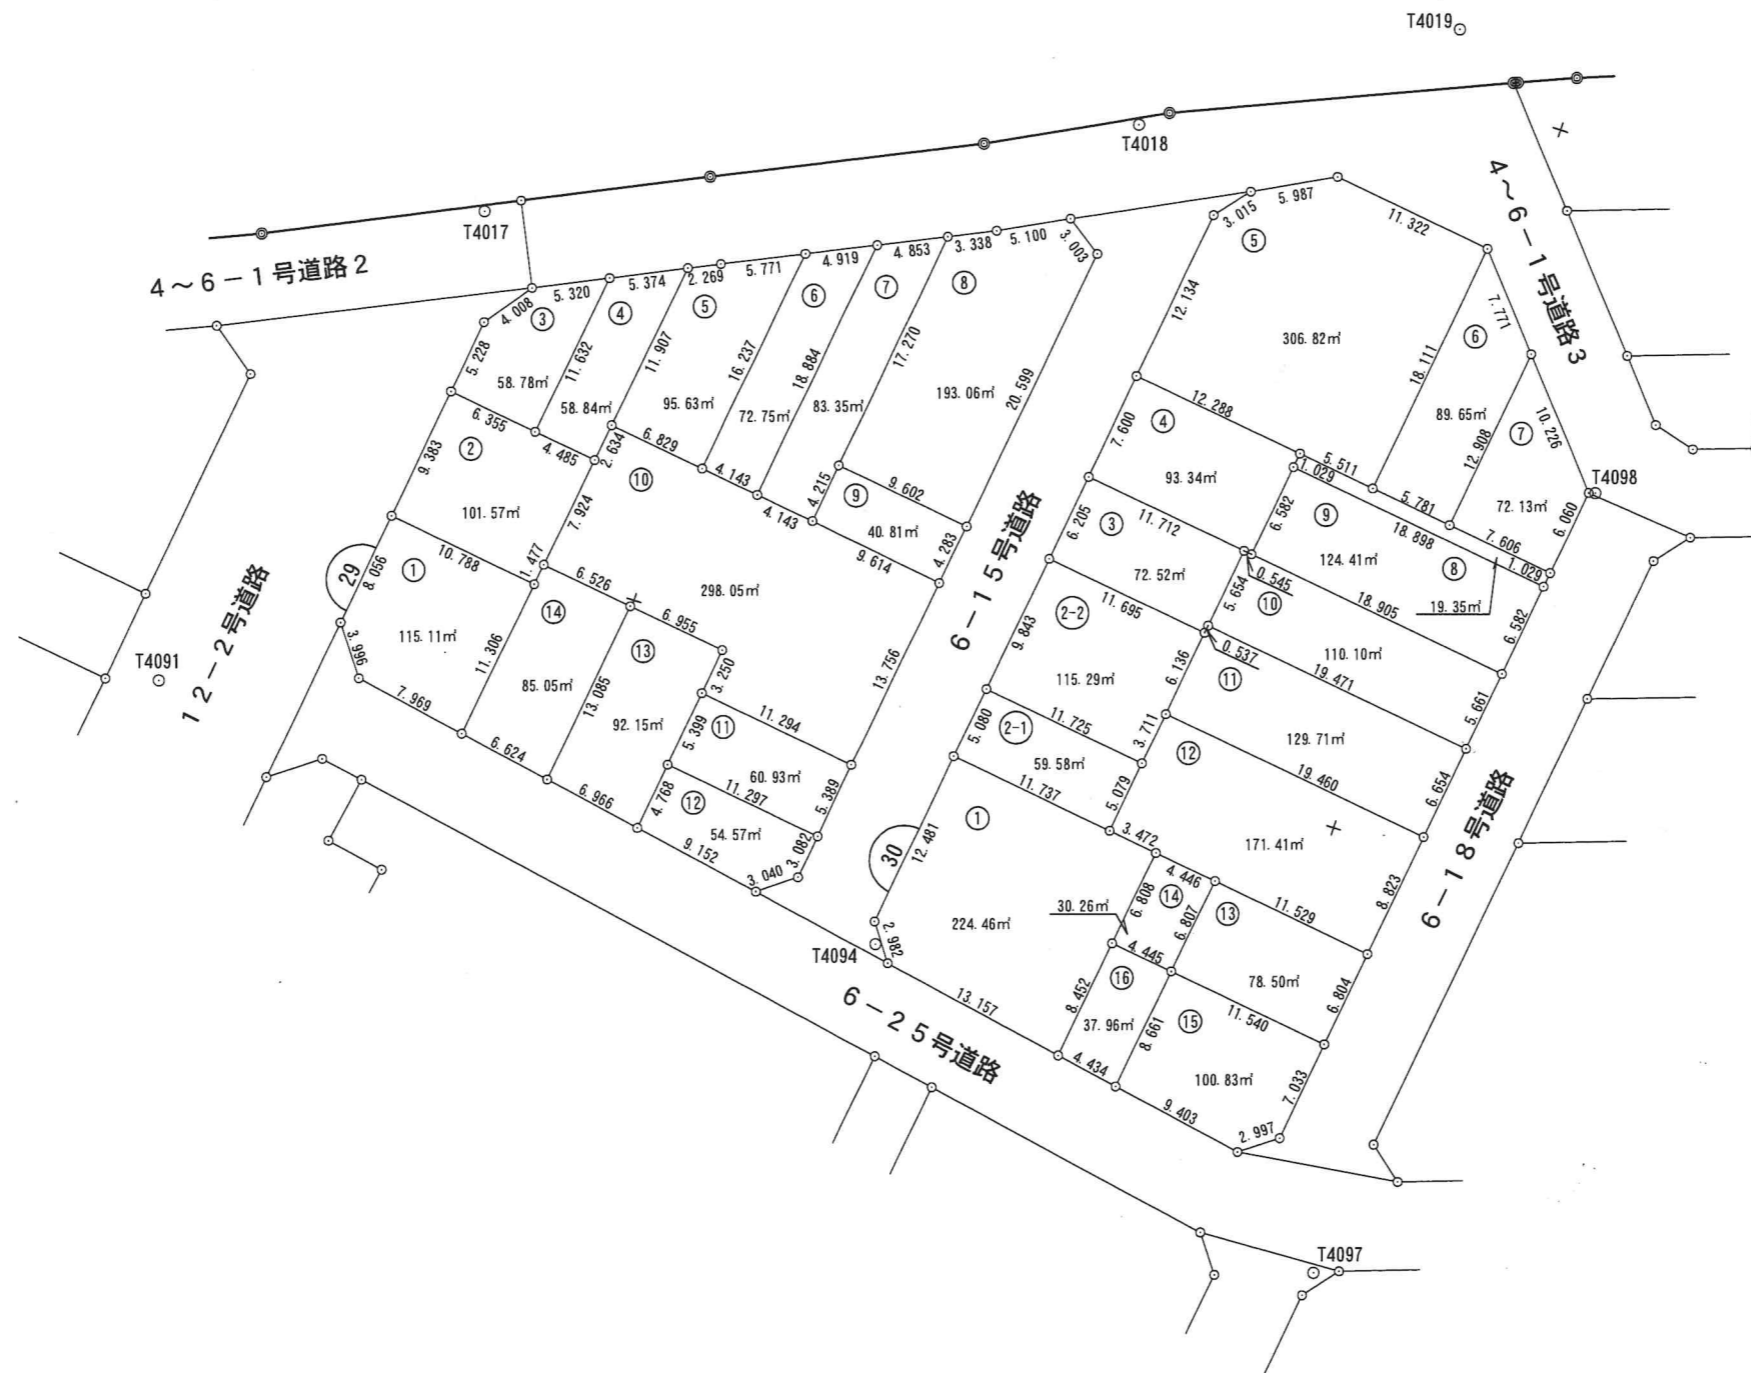


沼津市千本地区土地整理事業（下河原工区）

画地出来形確認測量原図

縮尺 1/500

(31・32-1・32-2・33-1街区)

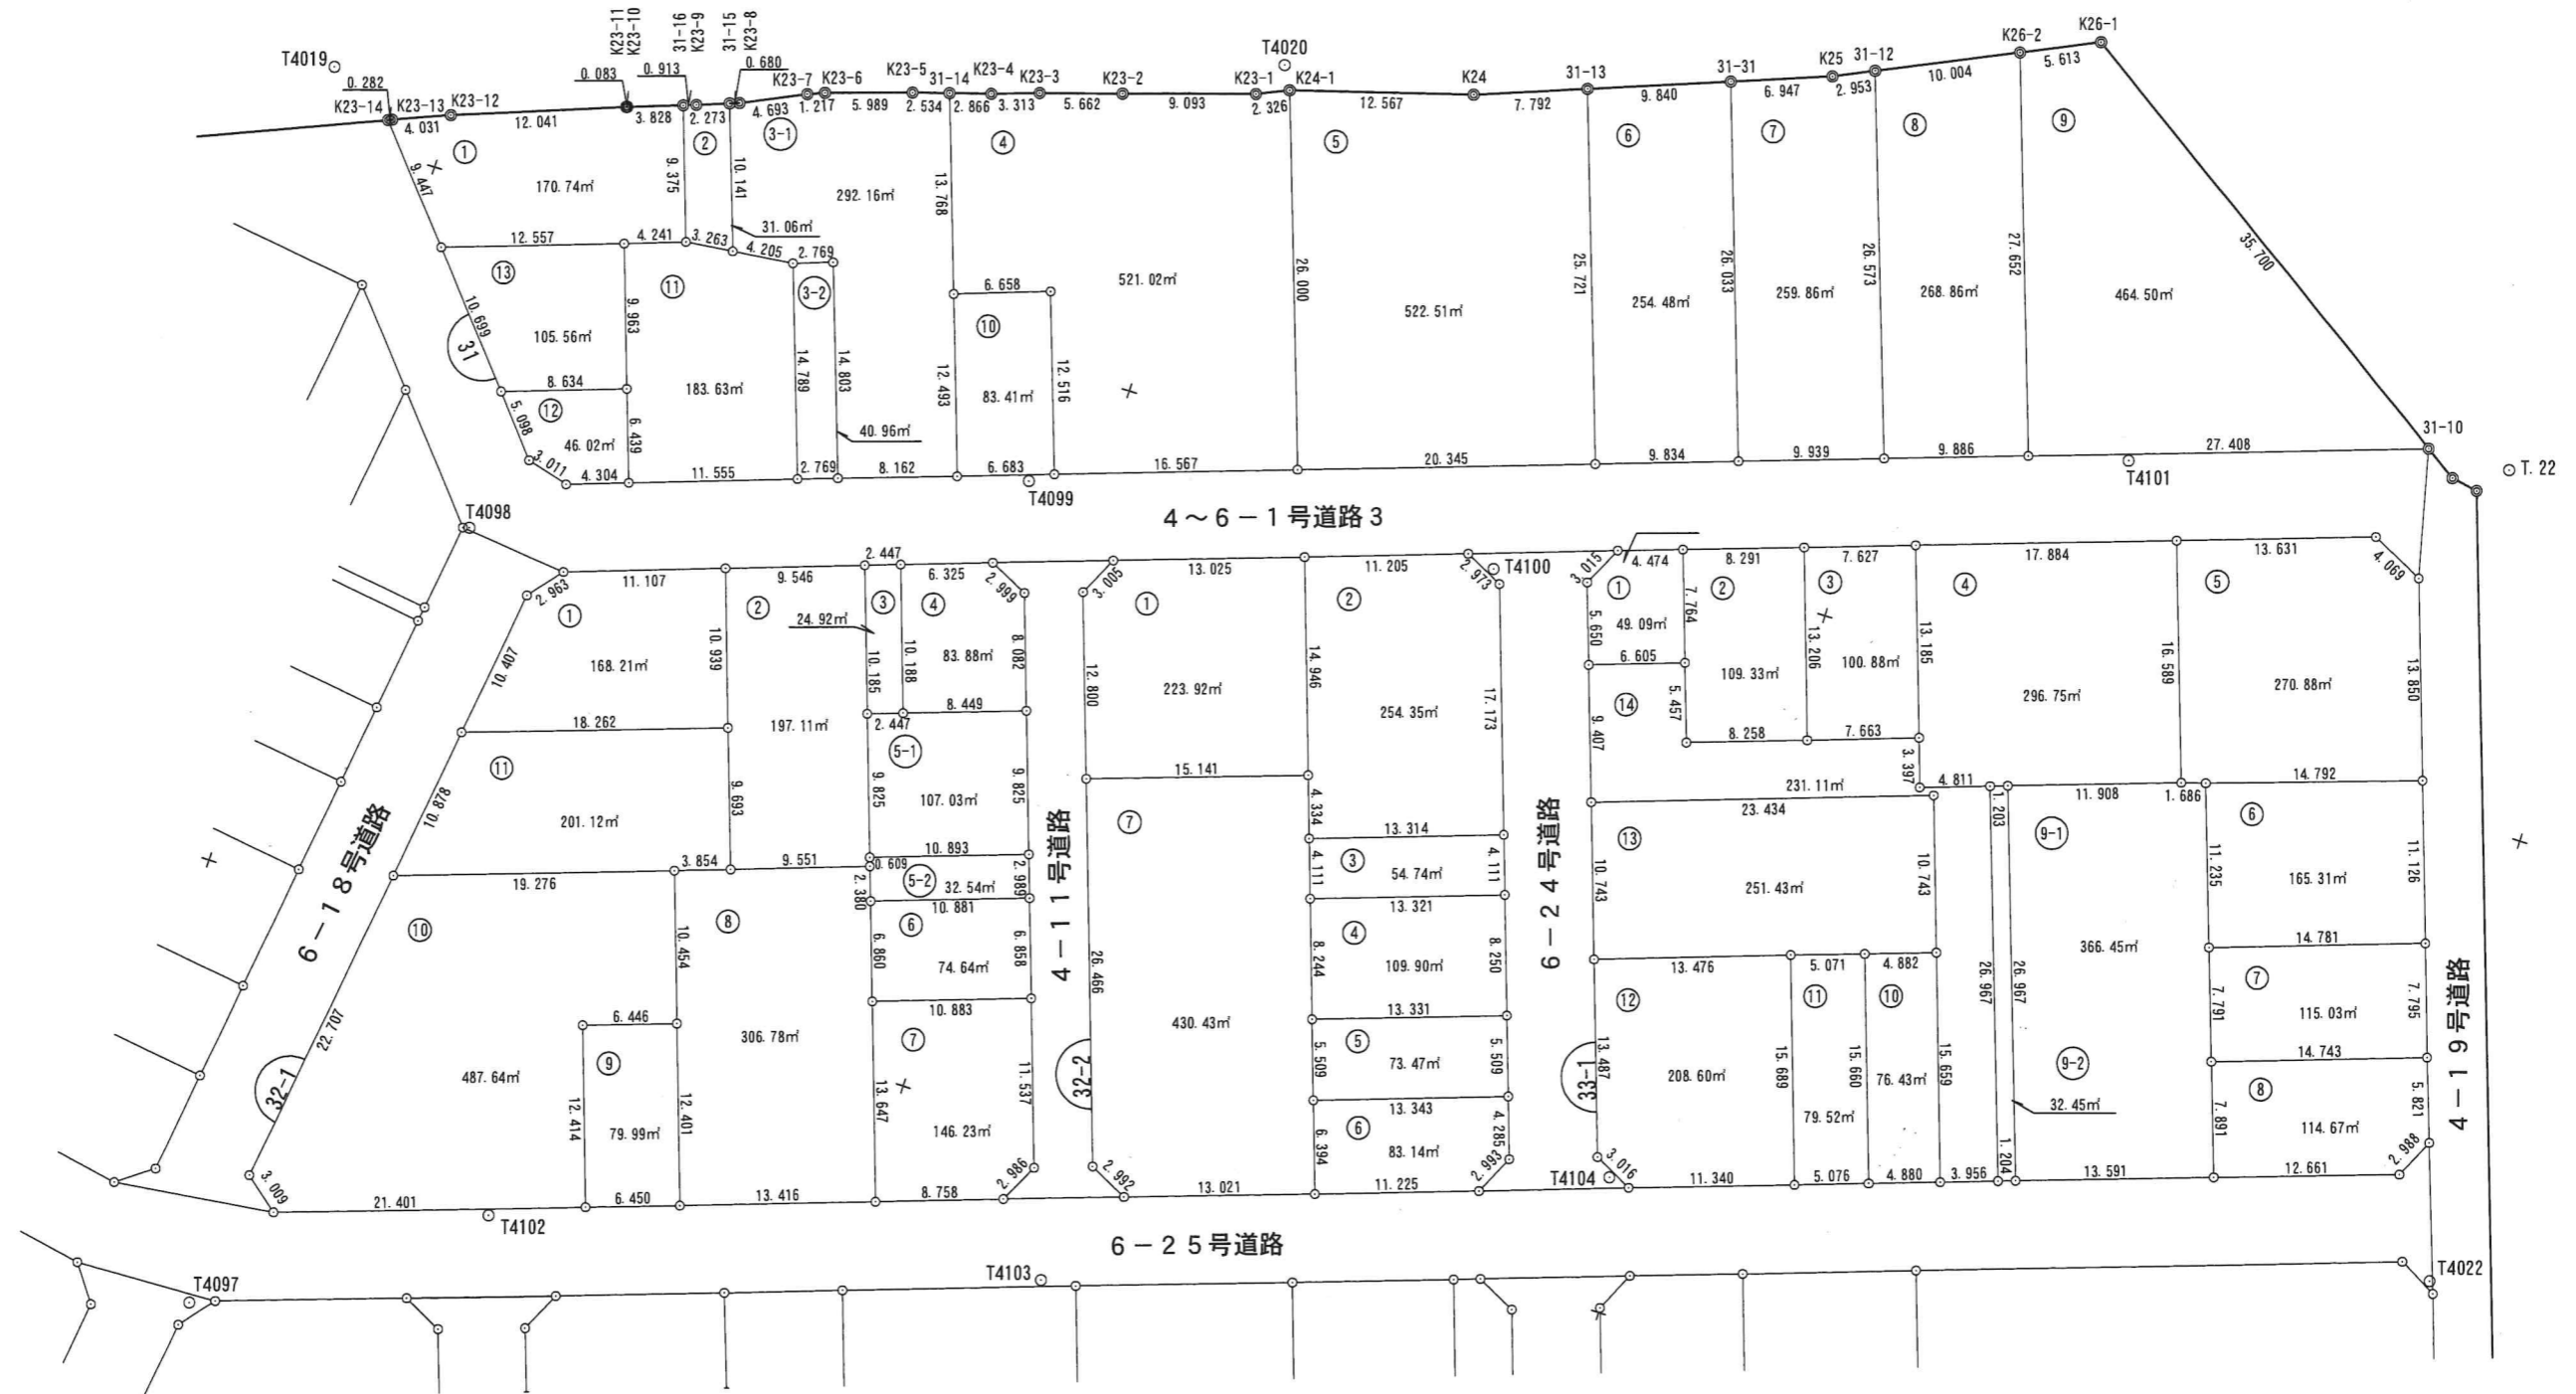

沼津市千本地区土地区画整理事業 (下河原工区)

画地出来形確認測量原図

縮尺 1/500

(33-2・34・35街区)

