


沼津市千本地区土地画整理事業（下河原工区）

画地出来形確認測量原図

（25-1・25-2街区）

縮尺 1/500

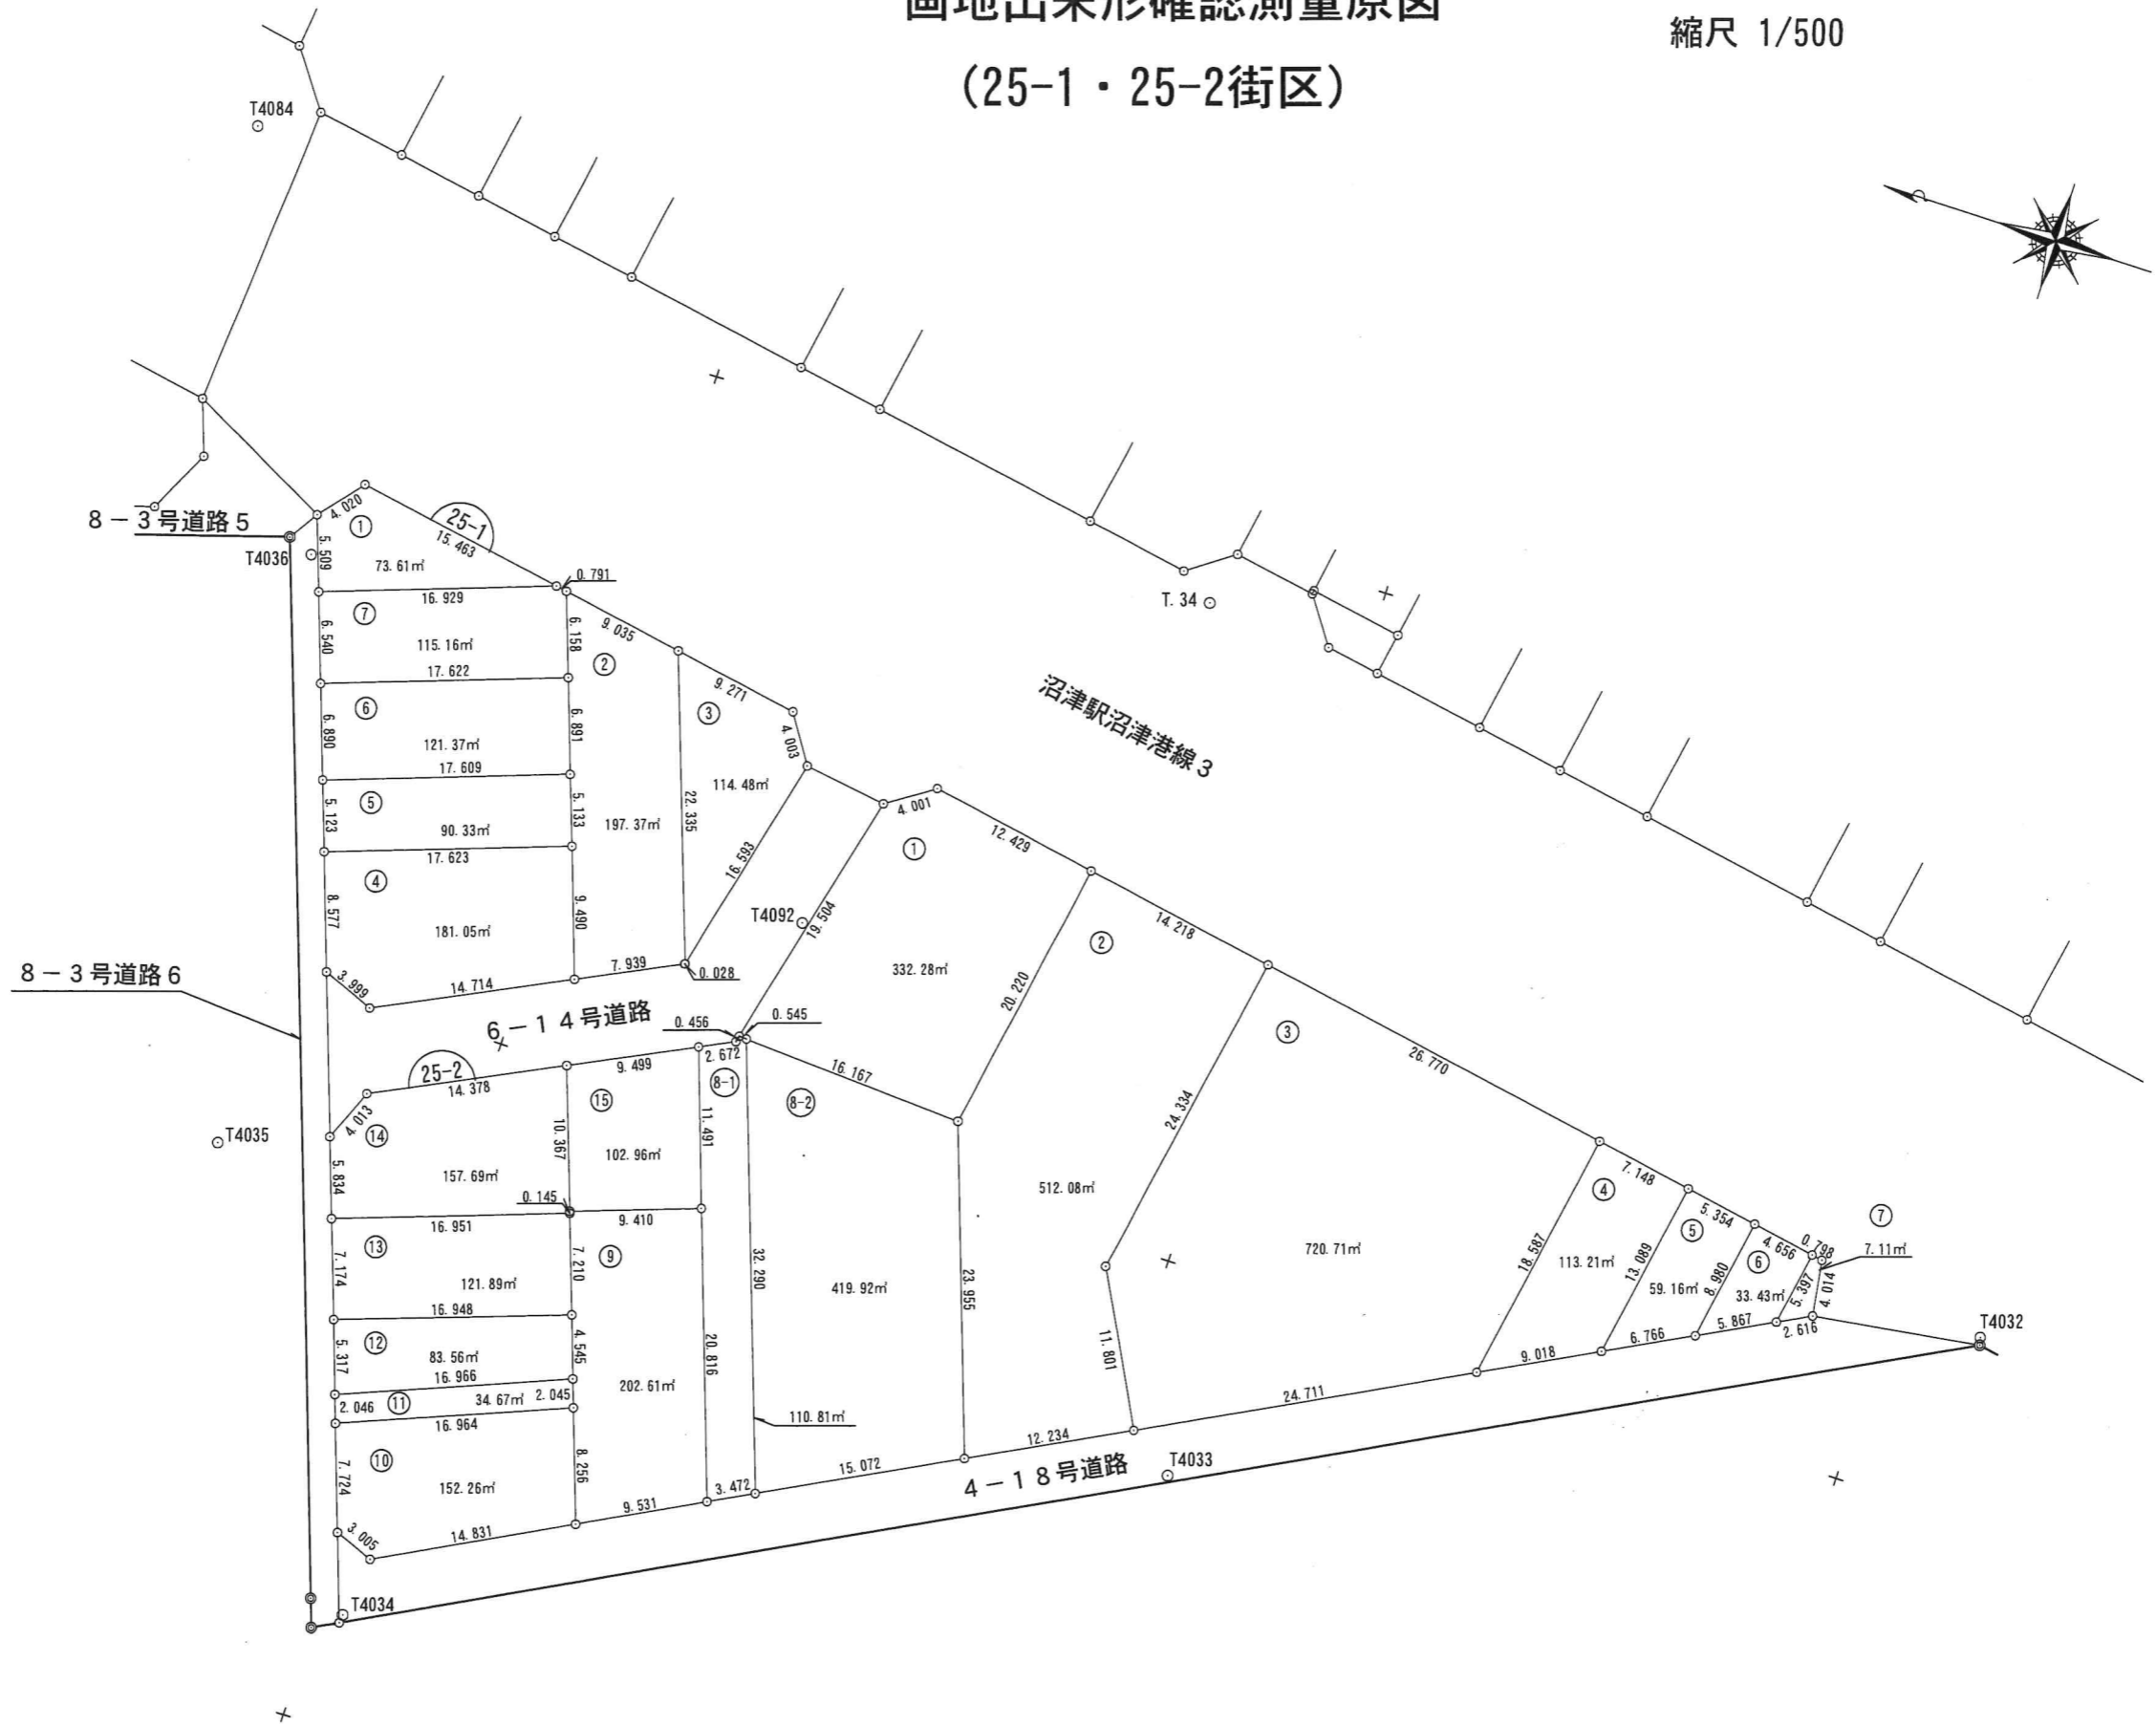

沼津市千本地区土地区画整理事業（下河原工区）

画地出来形確認測量原図

(26-1・26-2・26-3街区)

縮尺 1/500




沼津市千本地区土地区画整理事業（下河原工区）

画地出来形確認測量原図

(36・37・38-1・38-2街区)

縮尺 1/500

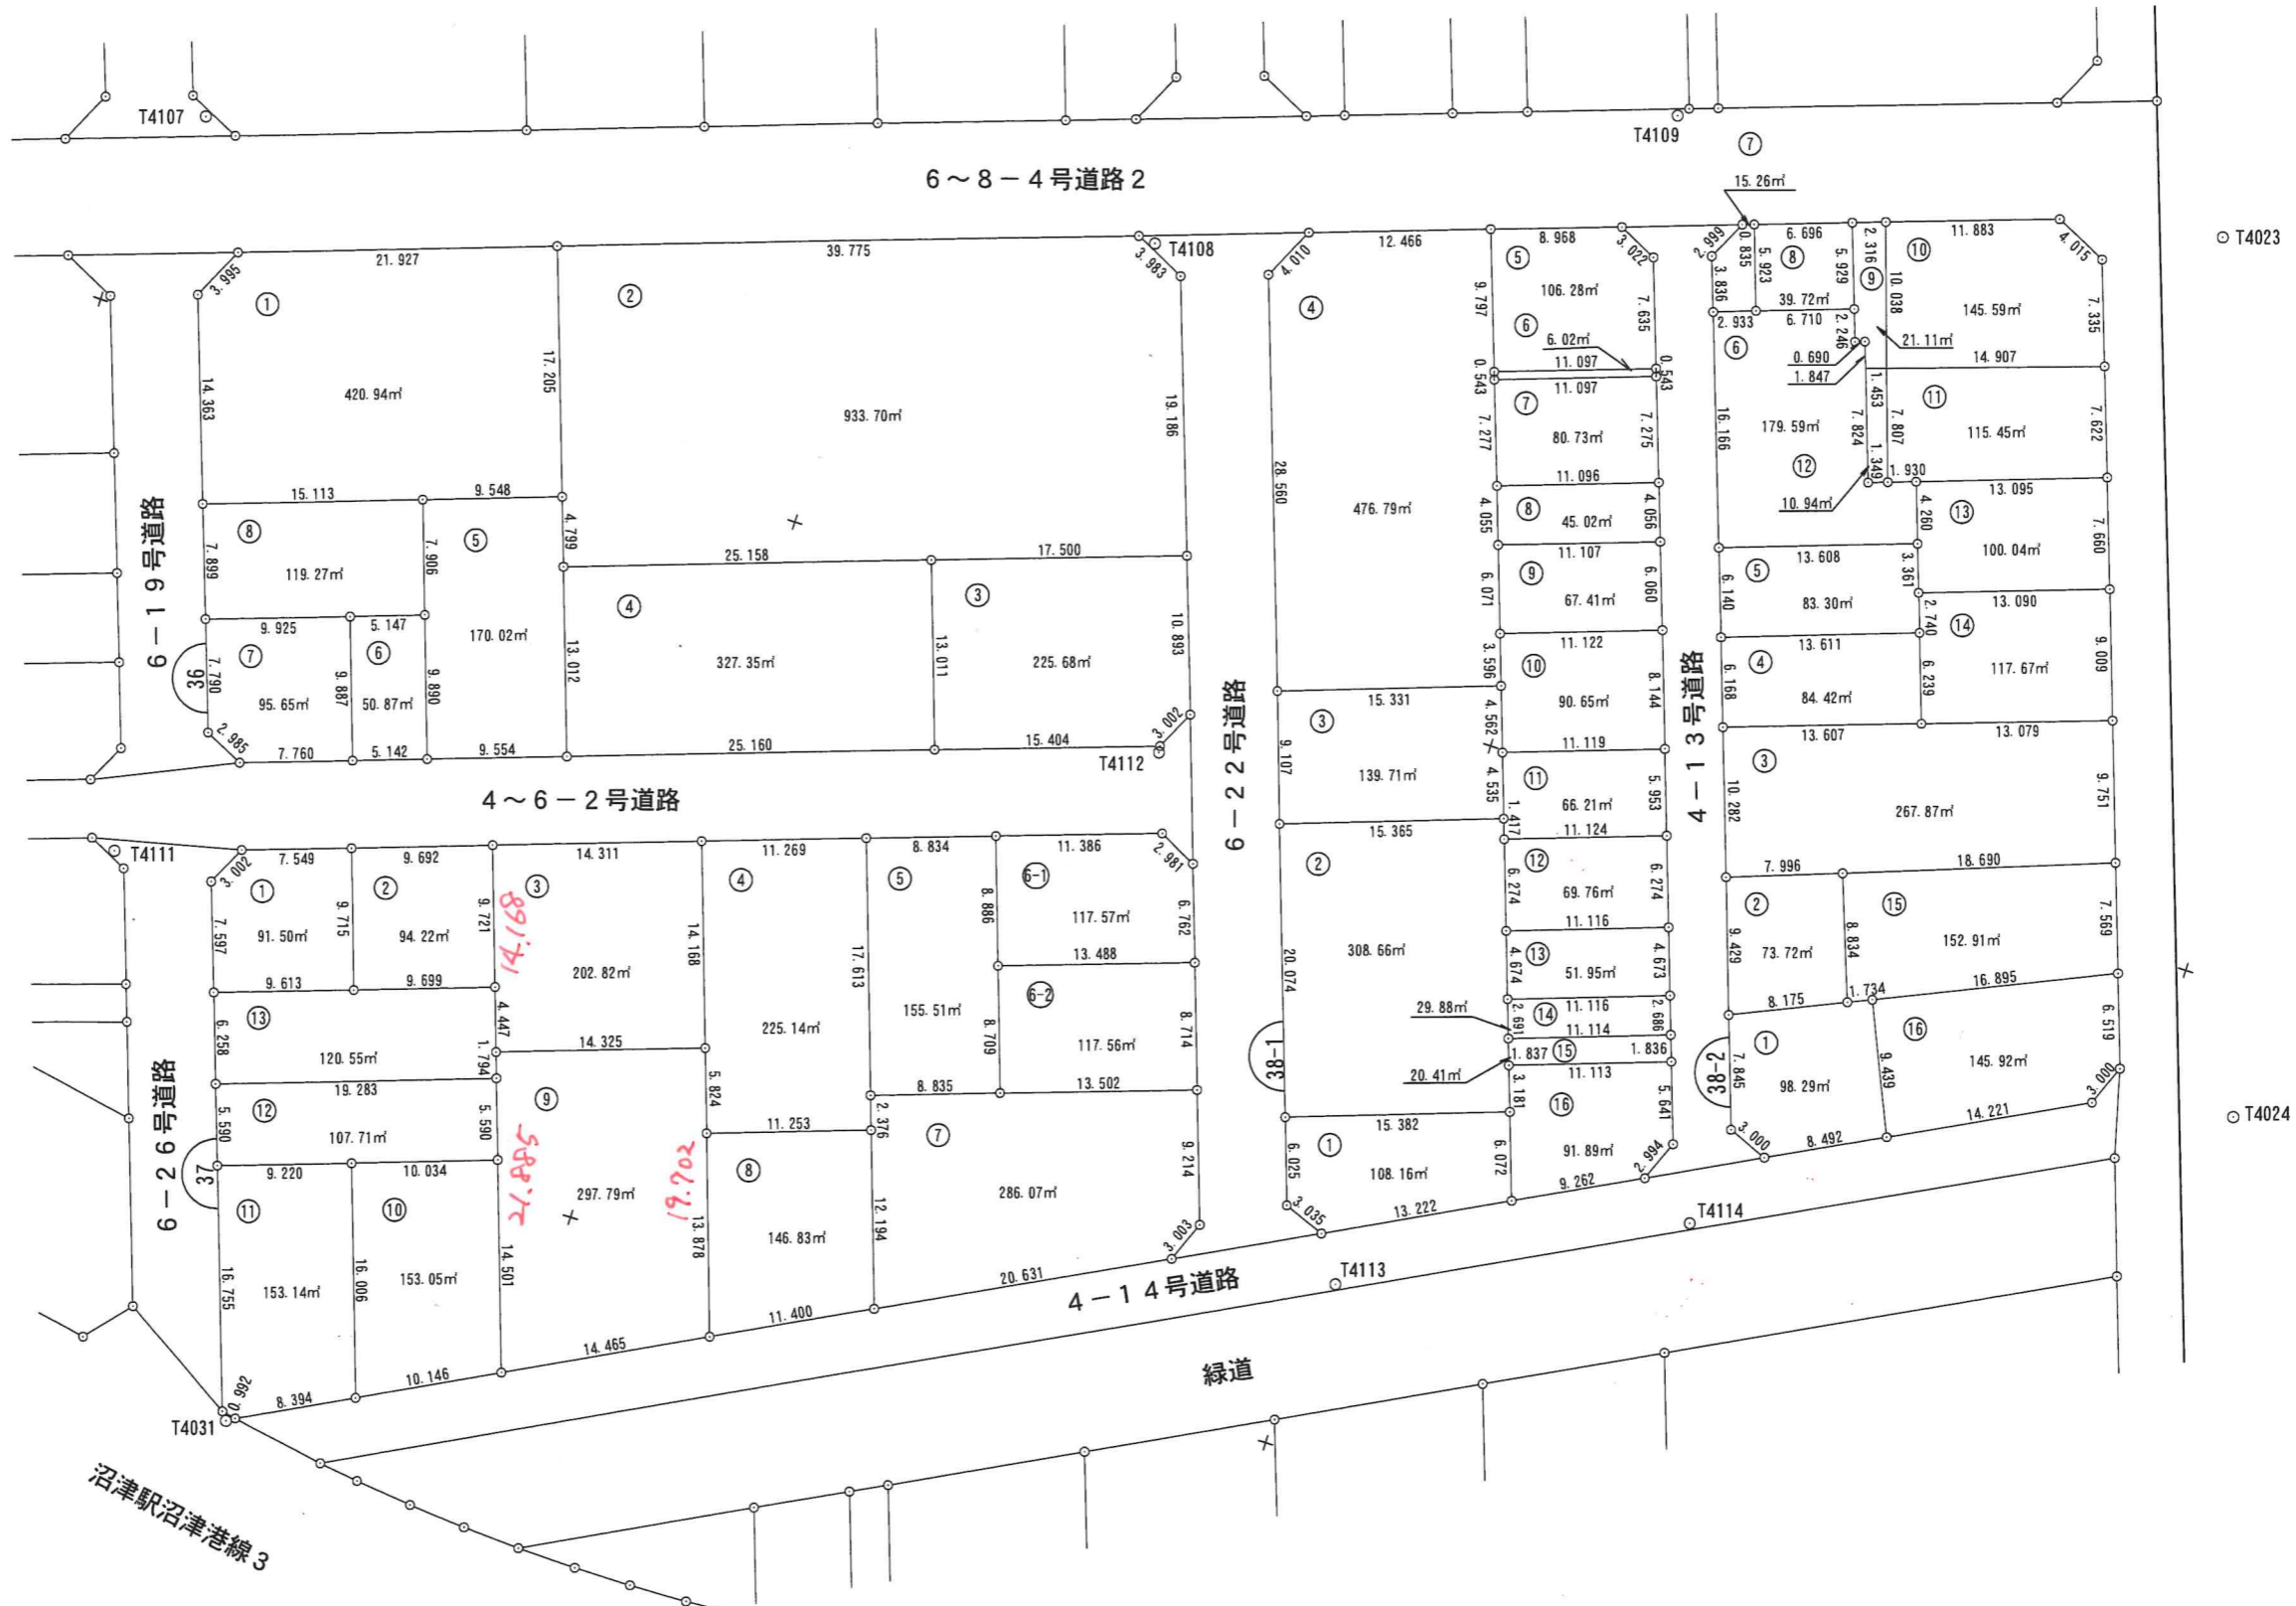


沼津市千本地区土地区画整理事業（下河原工区）

画地出来形確認測量原図

(39街区)

縮尺 1/500

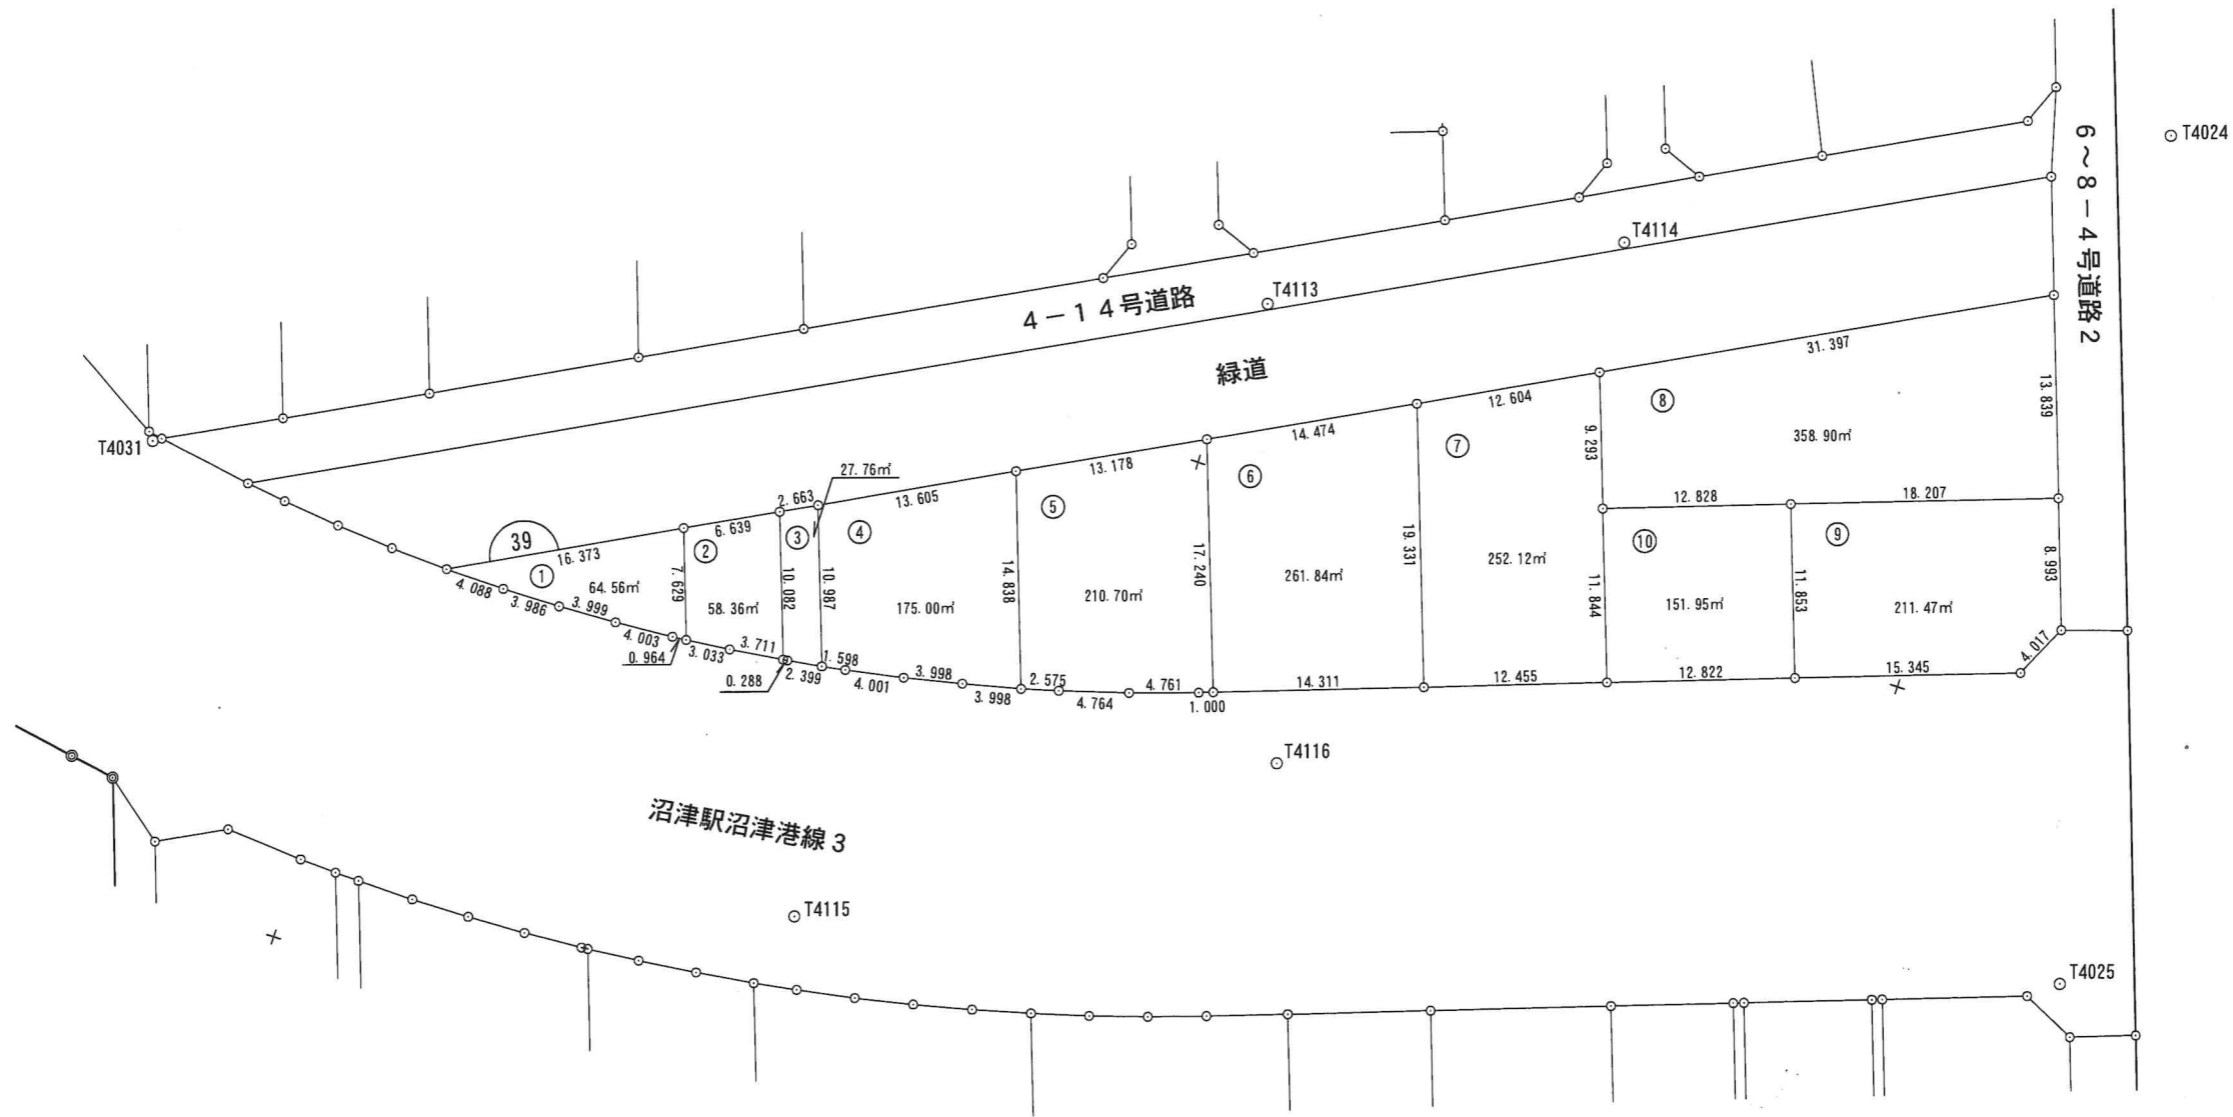

沼津市千本地区土地区画整理事業 (下河原工区)

画地出来形確認測量原図

(40-1・40-2街区)

縮尺 1/500

