
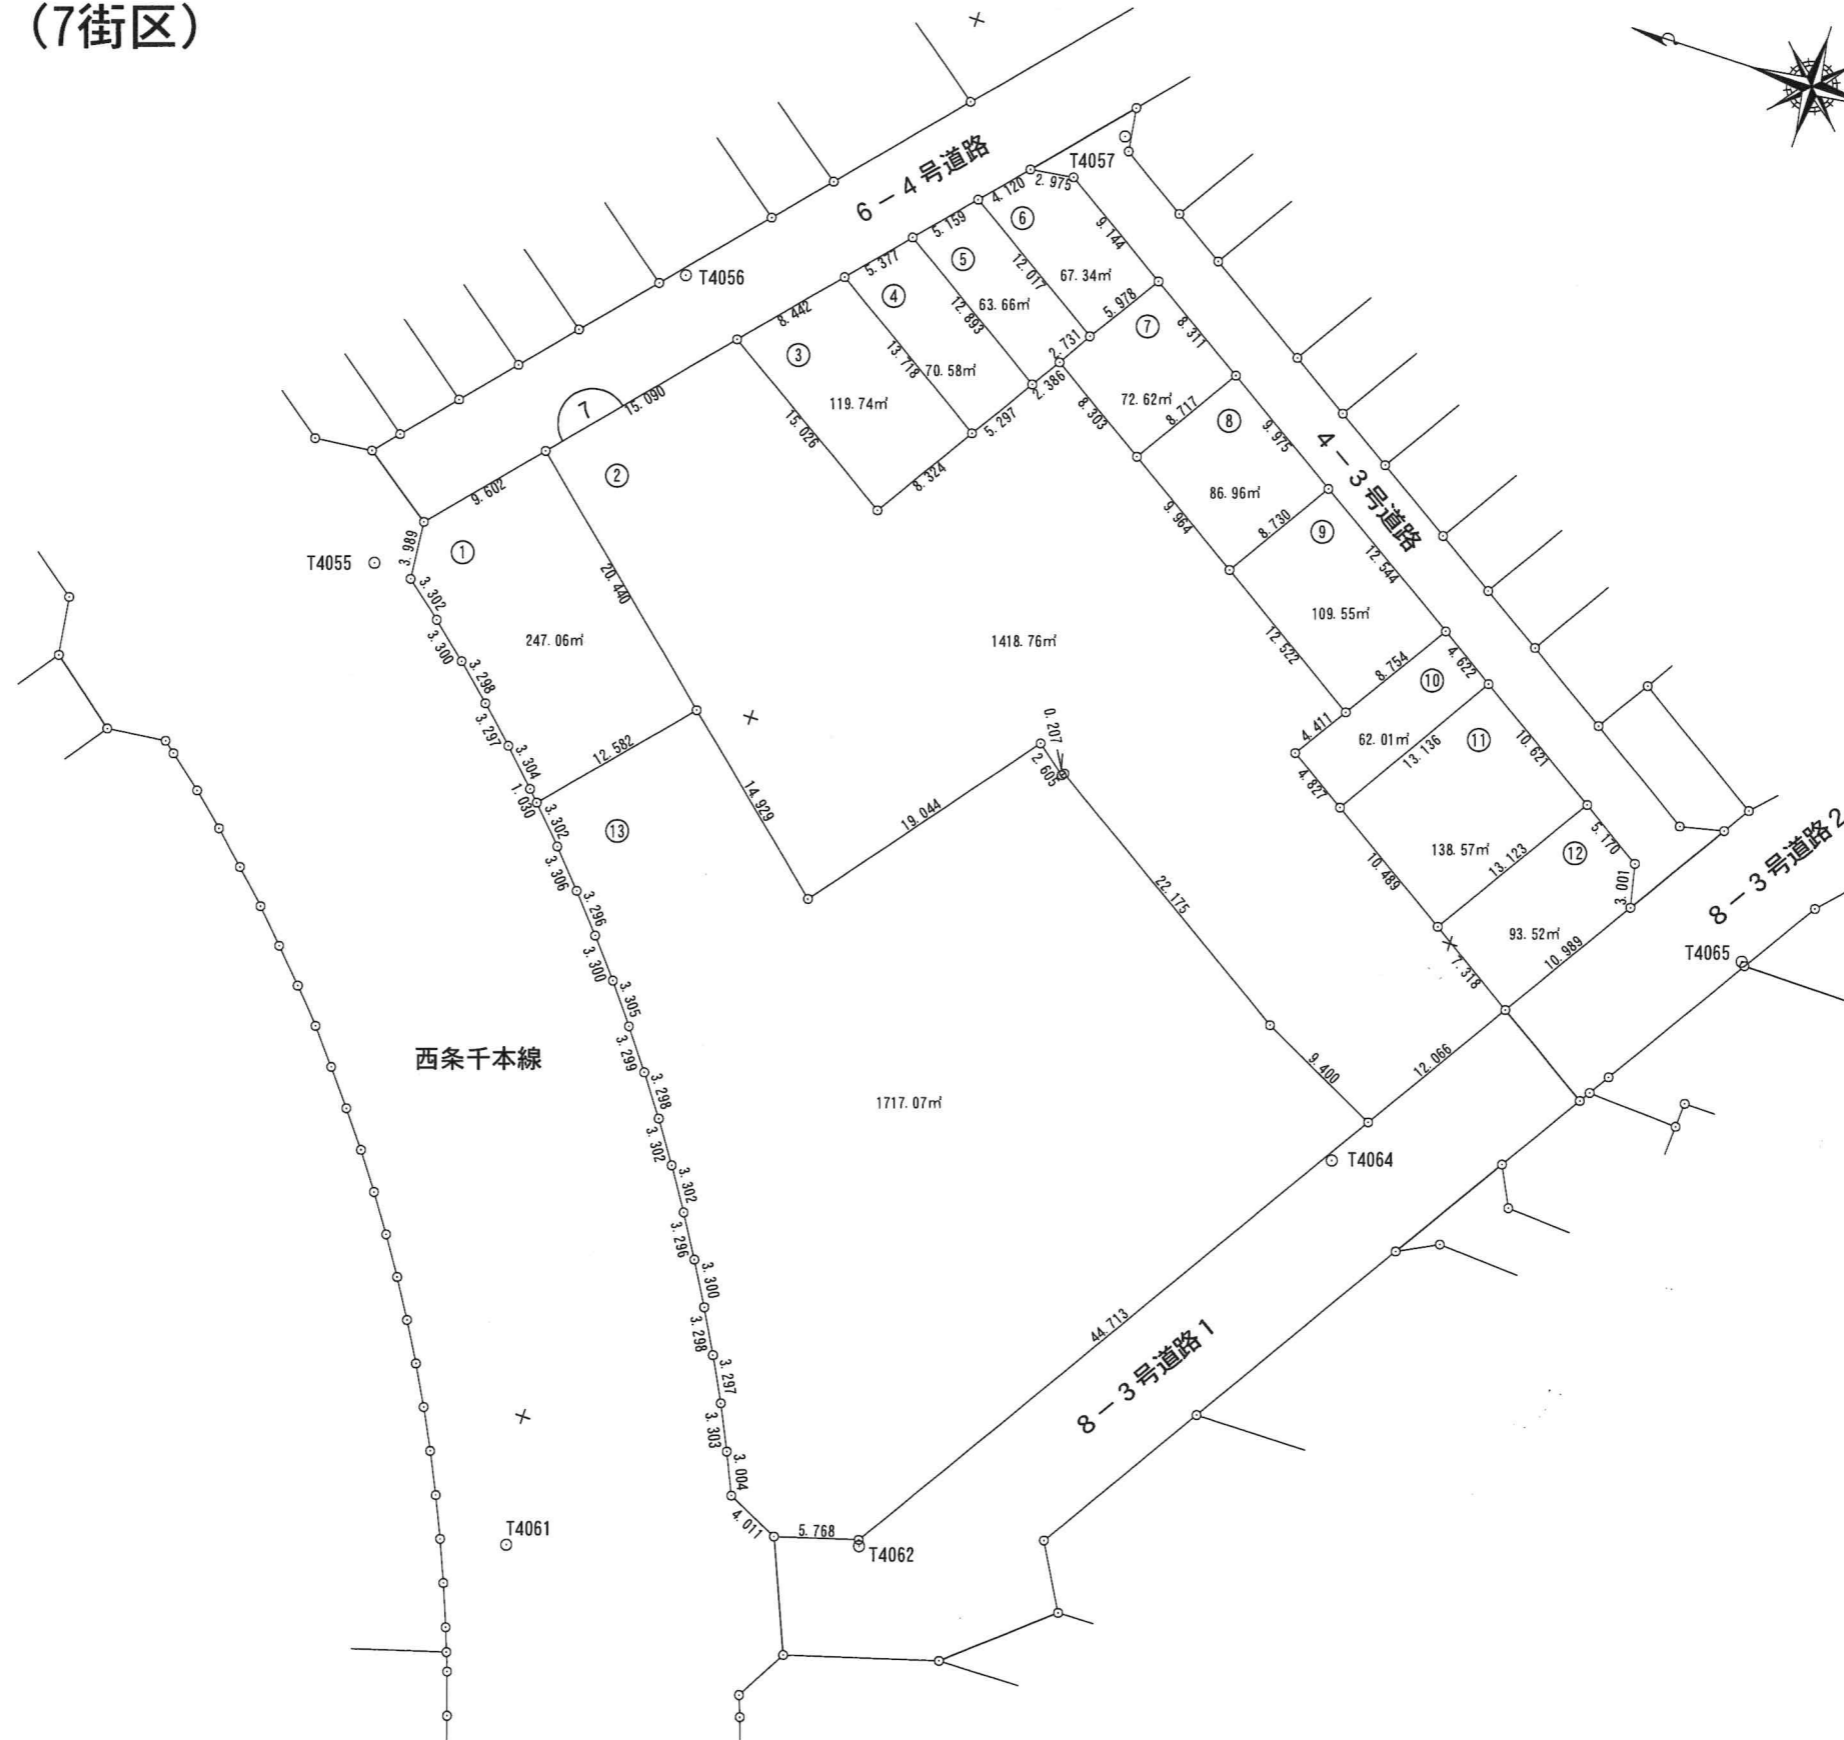


沼津市千本地区土地区画整理事業（下河原工区）

画地出来形確認測量原図

(7街区)

縮尺 1/500

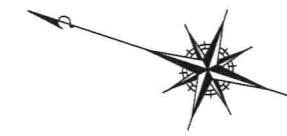

沼津市千本地区土地区画整理事業（下河原工区）

画地出来形確認測量原図

(9-1・9-2・9-3街区)

縮尺 1/500



沼津市千本地区土地区画整理事業（下河原工区）

画地出来形確認測量原図

(11・12街区)

縮尺 1/500



沼津市千本地区土地区画整理事業（下河原工区）

画地出来形確認測量原図

(15・16街区)

縮尺 1/500



沼津市千本地区土地区画整理事業（下河原工区）

画地出来形確認測量原図

(17街区)

縮尺 1/500



沼津駅沼津港線 1



T4039 ○

T4038 ○