
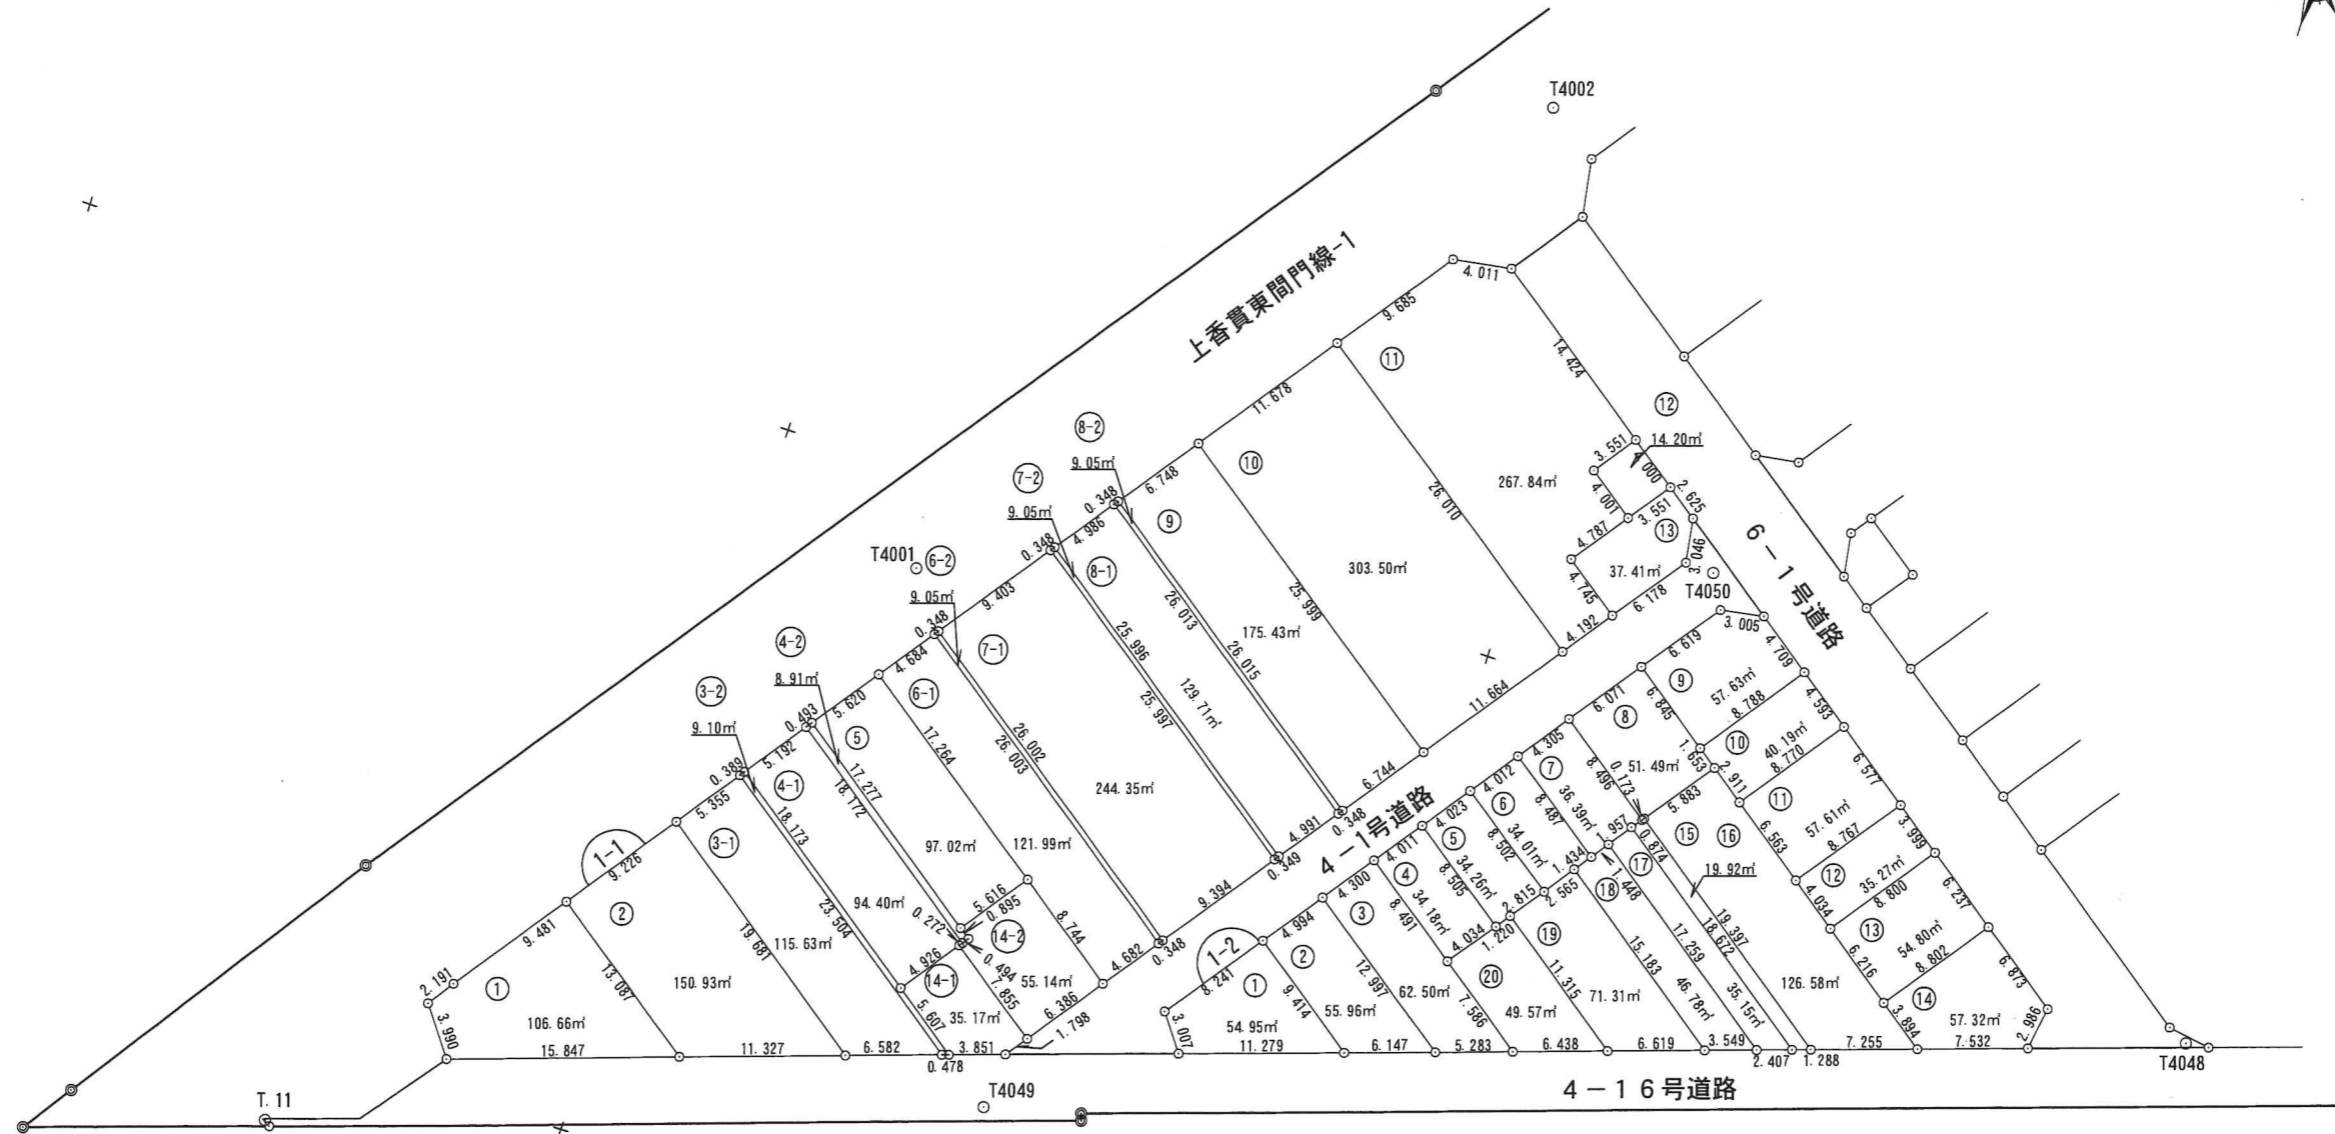


沼津市千本地区土地区画整理事業（下河原工区）

画地出来形確認測量原図

縮尺 1/500

(1-1・1-2街区)

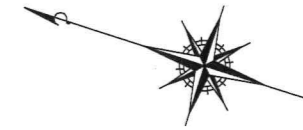


沼津市千本地区土地区画整理事業（下河原工区）

画地出来形確認測量原図

縮尺 1/500

(2-1・2-2街区)

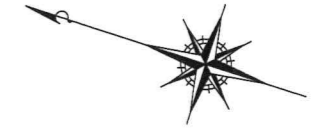


沼津市千本地区土地区画整理事業（下河原工区）

画地出来形確認測量原図

(3街区)

縮尺 1/500

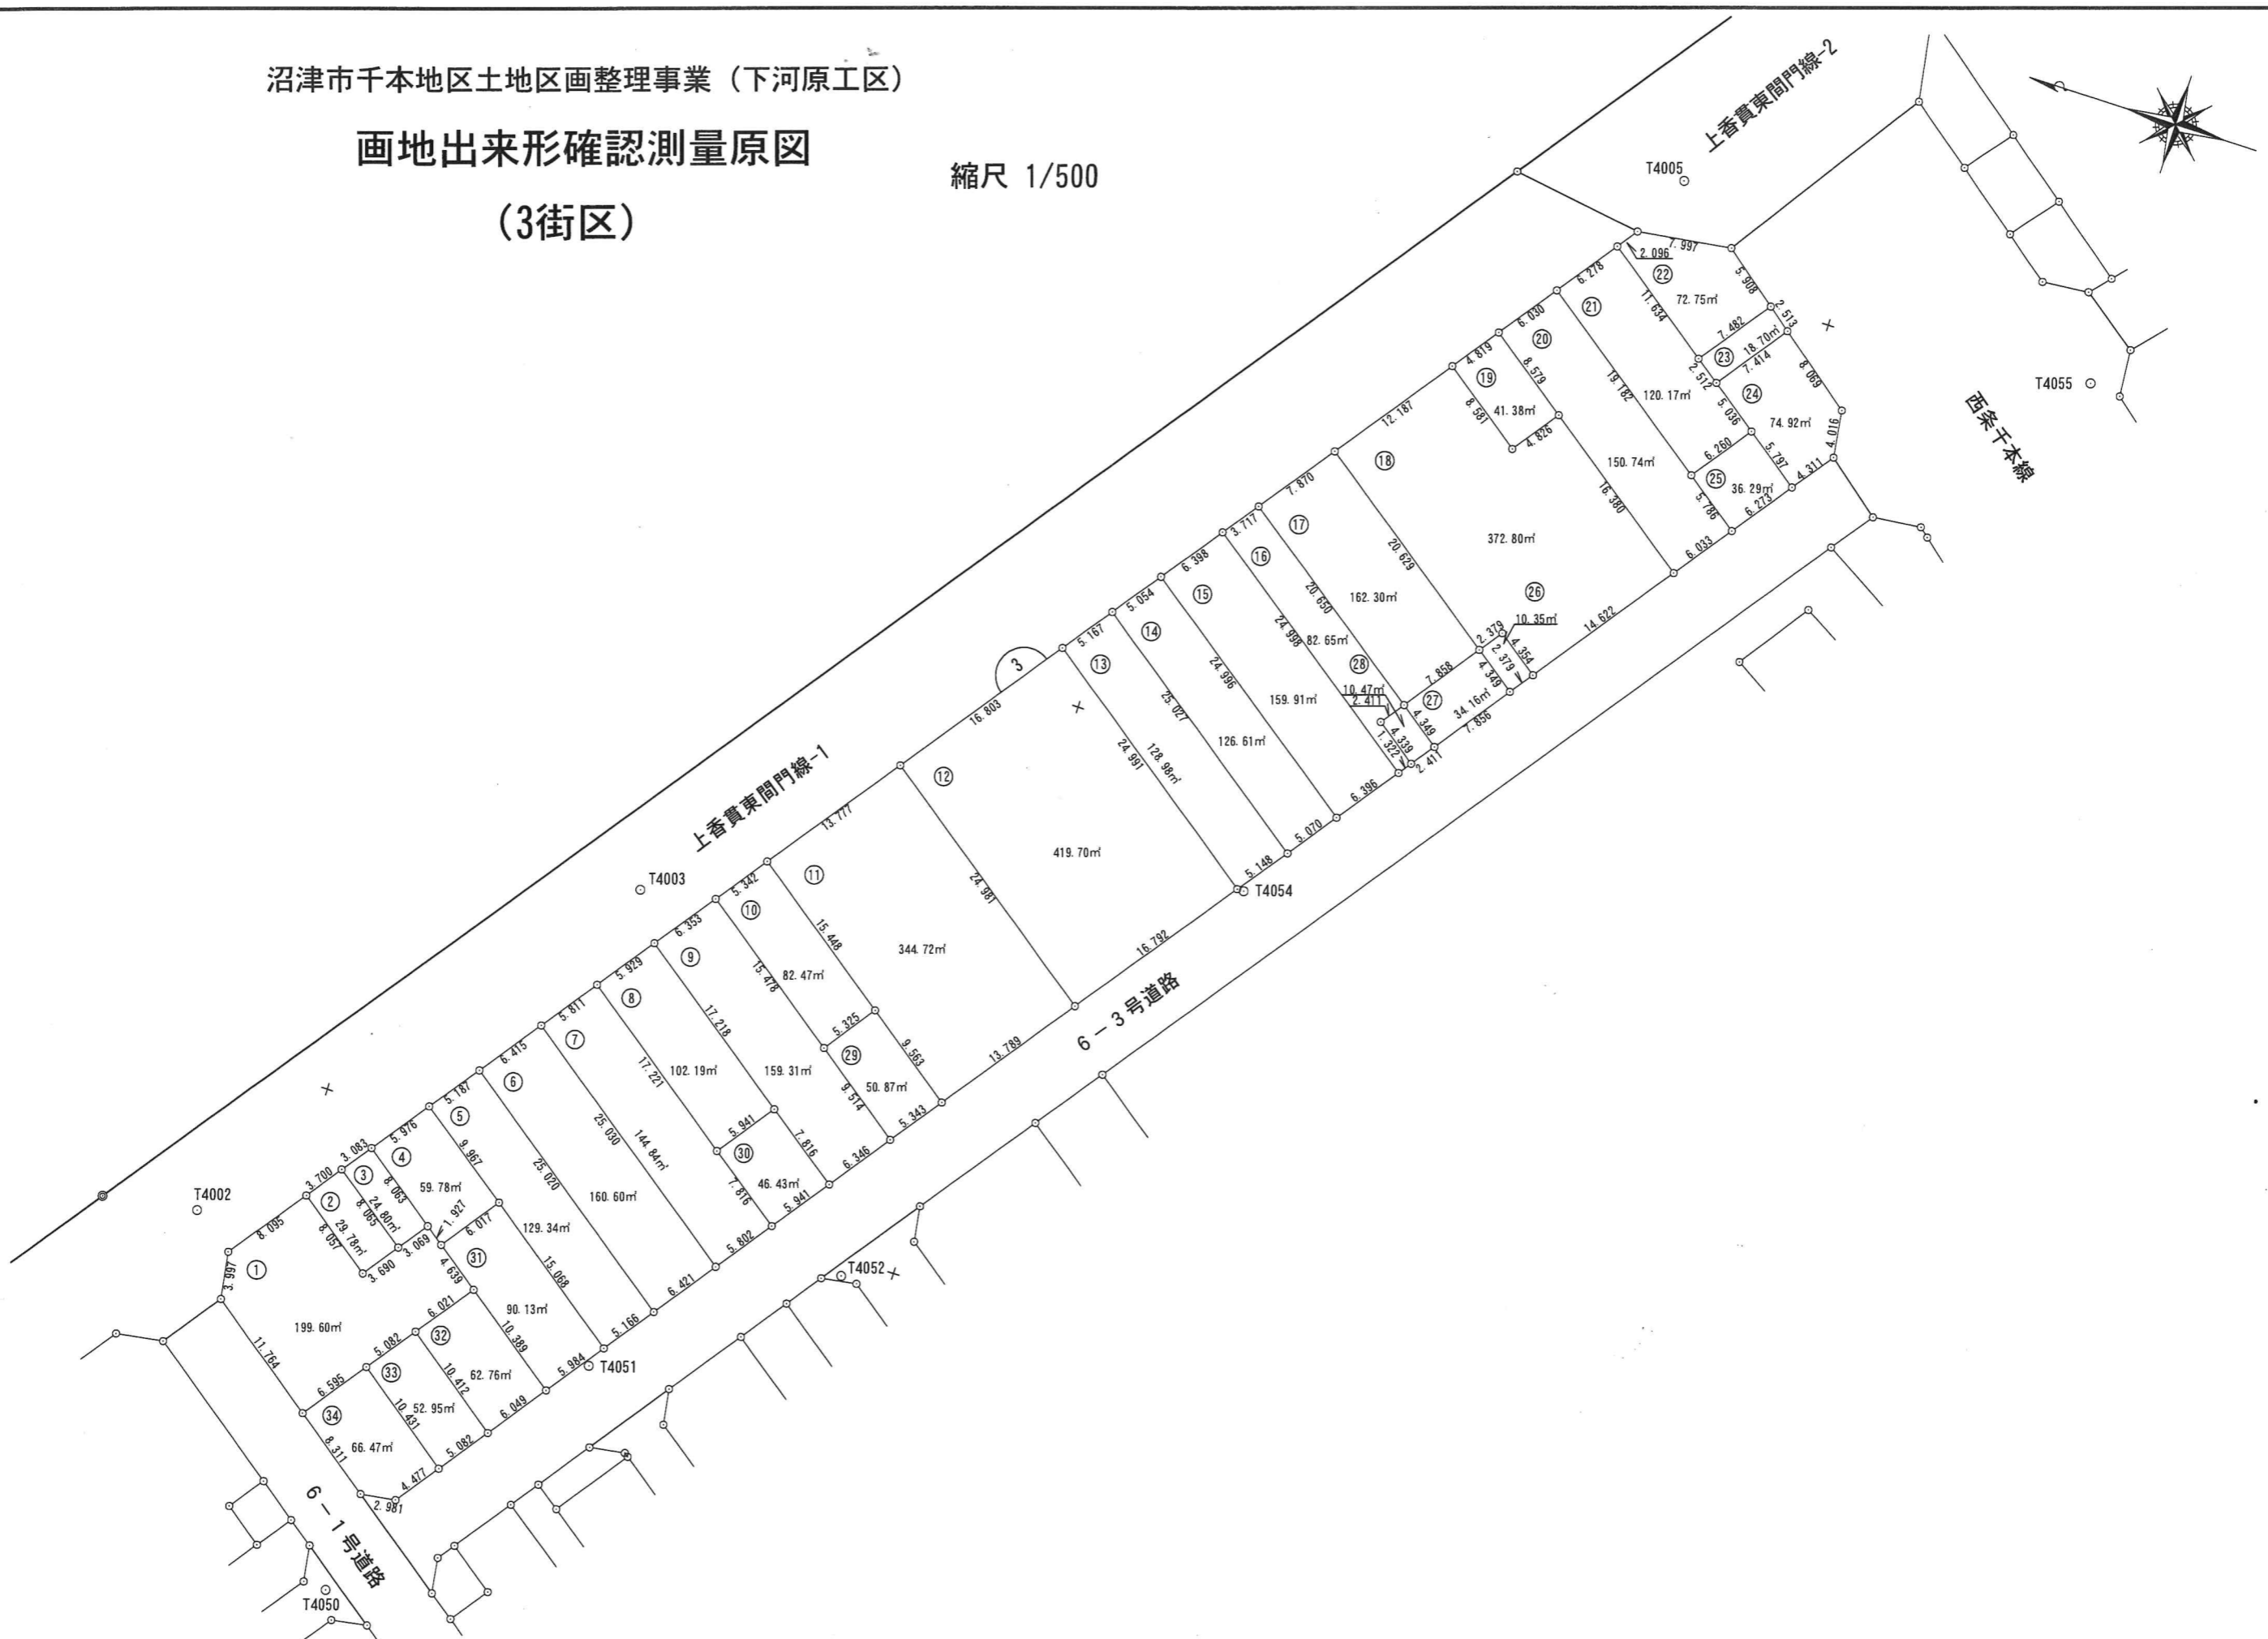



沼津市千本地区土地区画整理事業（下河原工区）

画地出来形確認測量原图

(5・6-1・6-2街区)

縮尺 1/500

