
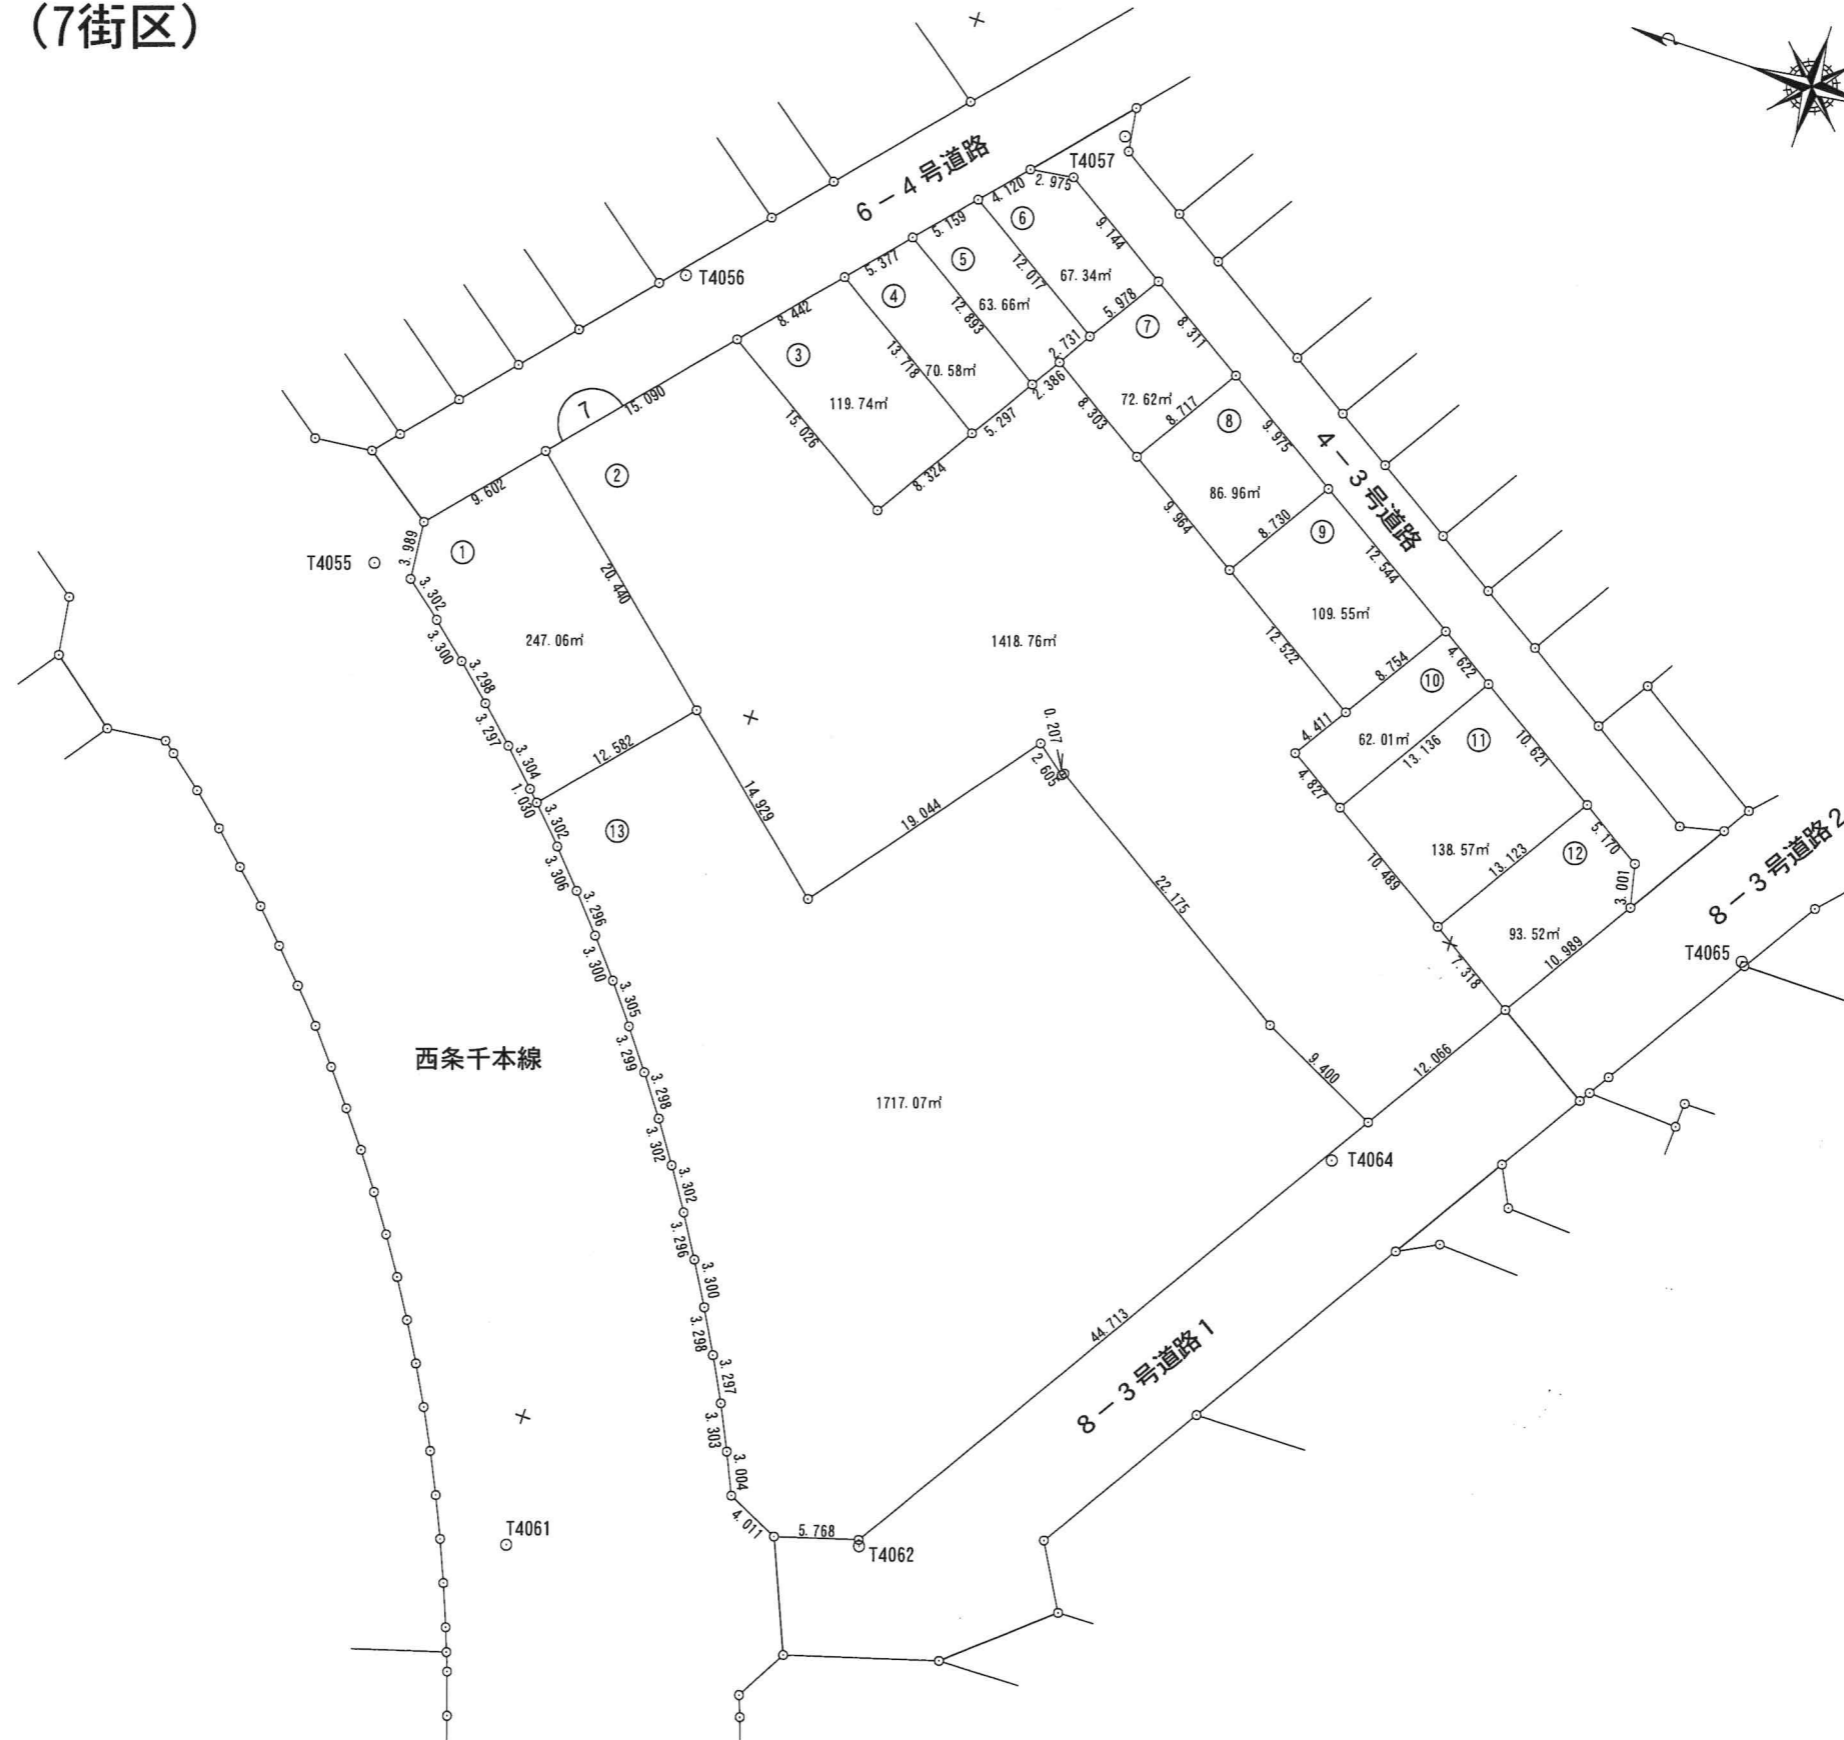


沼津市千本地区土地区画整理事業（下河原工区）

画地出来形確認測量原図

(7街区)

縮尺 1/500


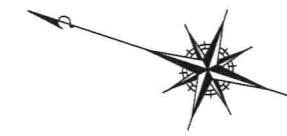


沼津市千本地区土地画整理事業（下河原工区）

画地出来形確認測量原図

(8街区)

縮尺 1/500

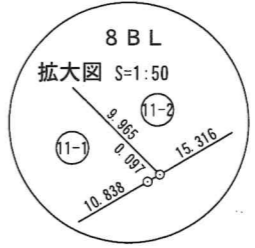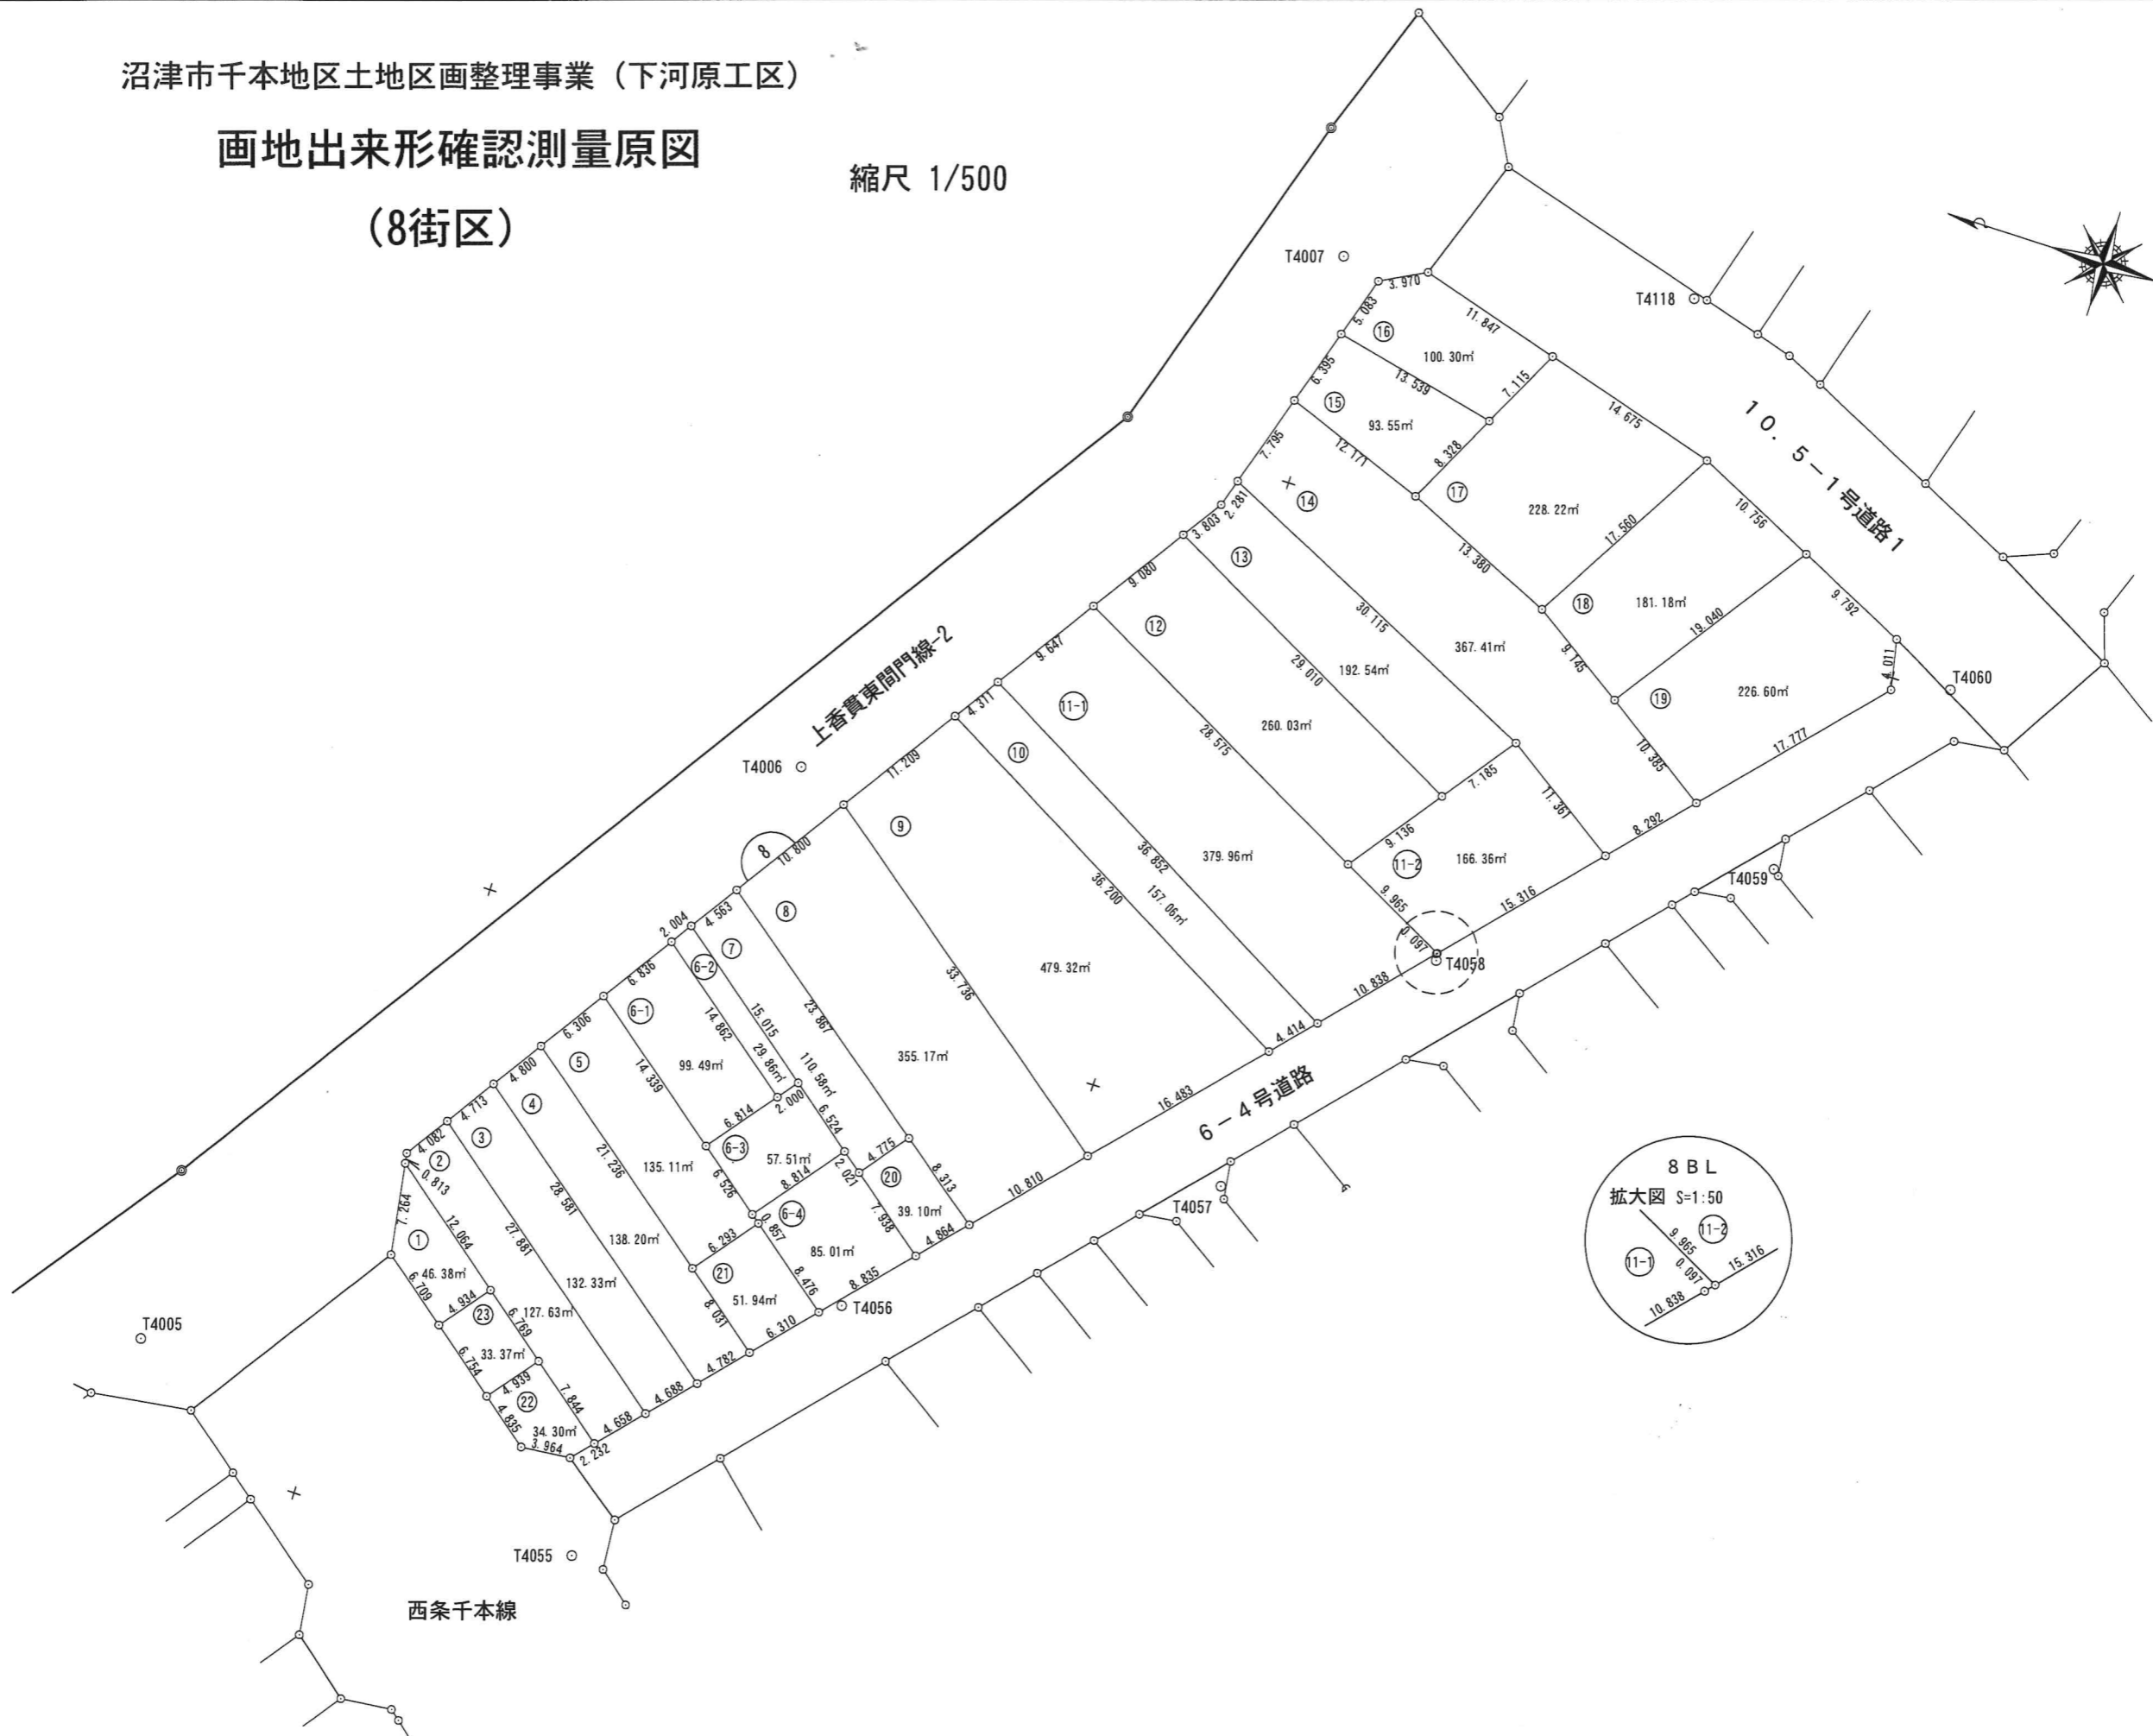

沼津市千本地区土地区画整理事業（下河原工区）

画地出来形確認測量原図

縮尺 1/500

(10街区)

