沼津市千本地区土地区画整理事業（下河原工区）

画地出来形確認測量原図

（13・14-1・14-2街区）
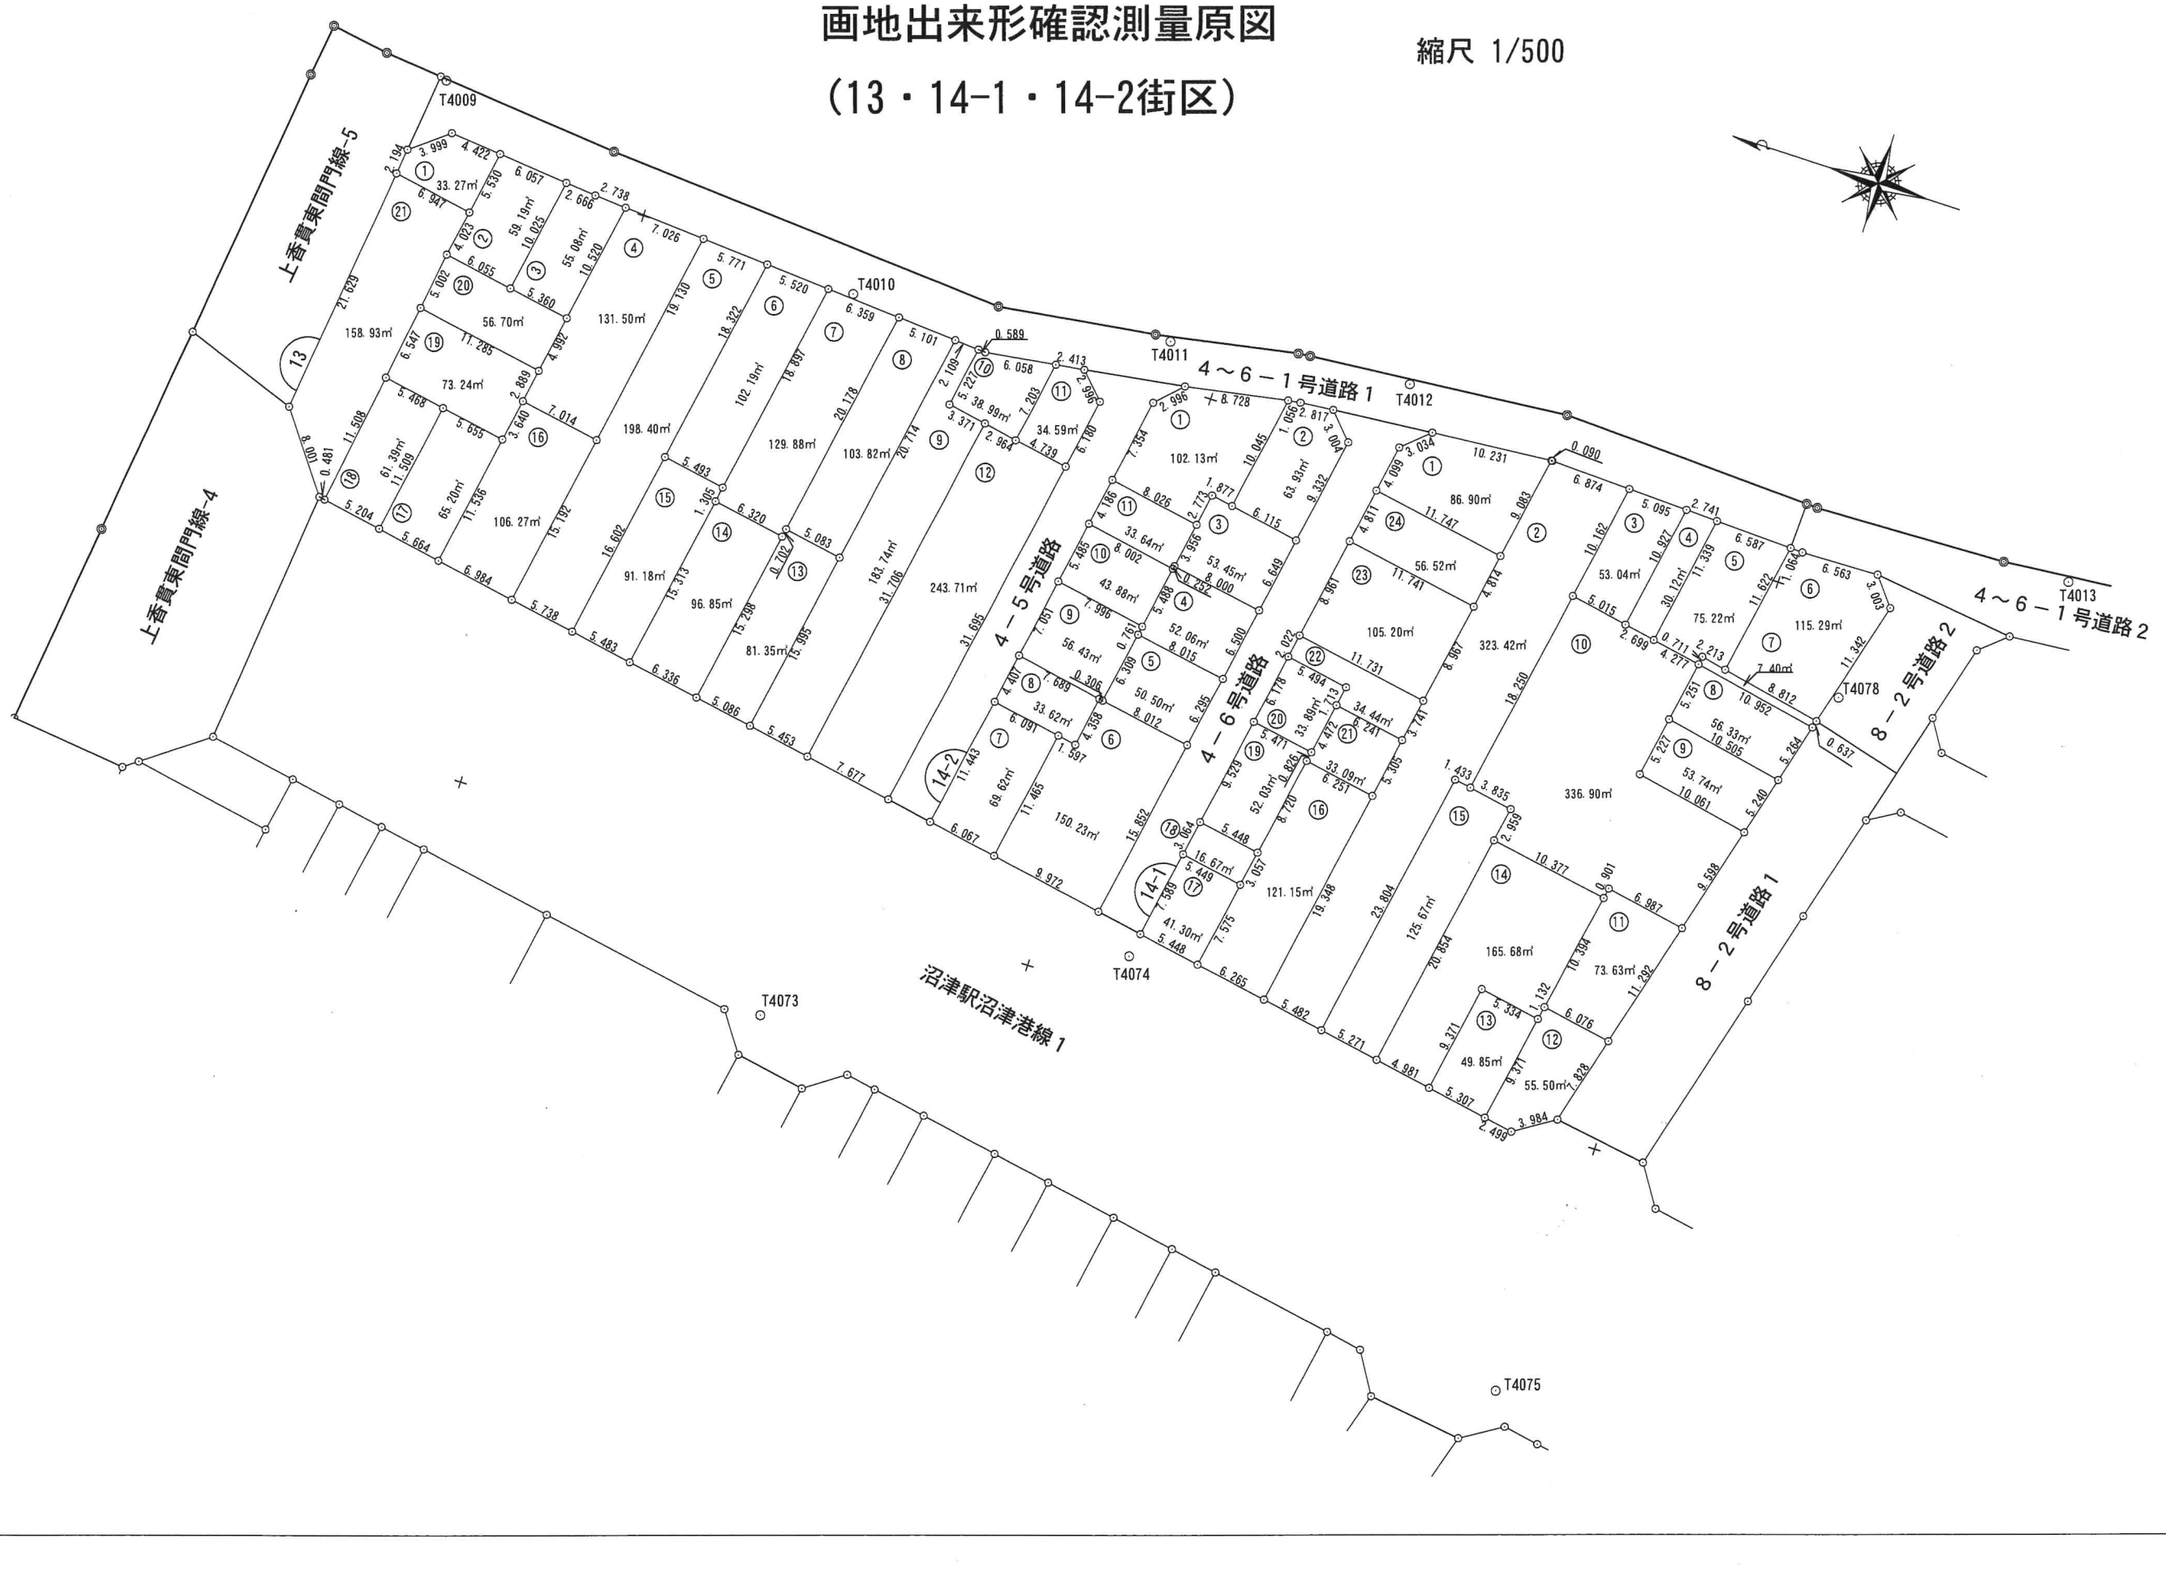
縮尺 1/500