沼津市岡宮赤坂地区画地出来形確認測量原図

縮尺 1：500

全１葉の１

平成八年三月

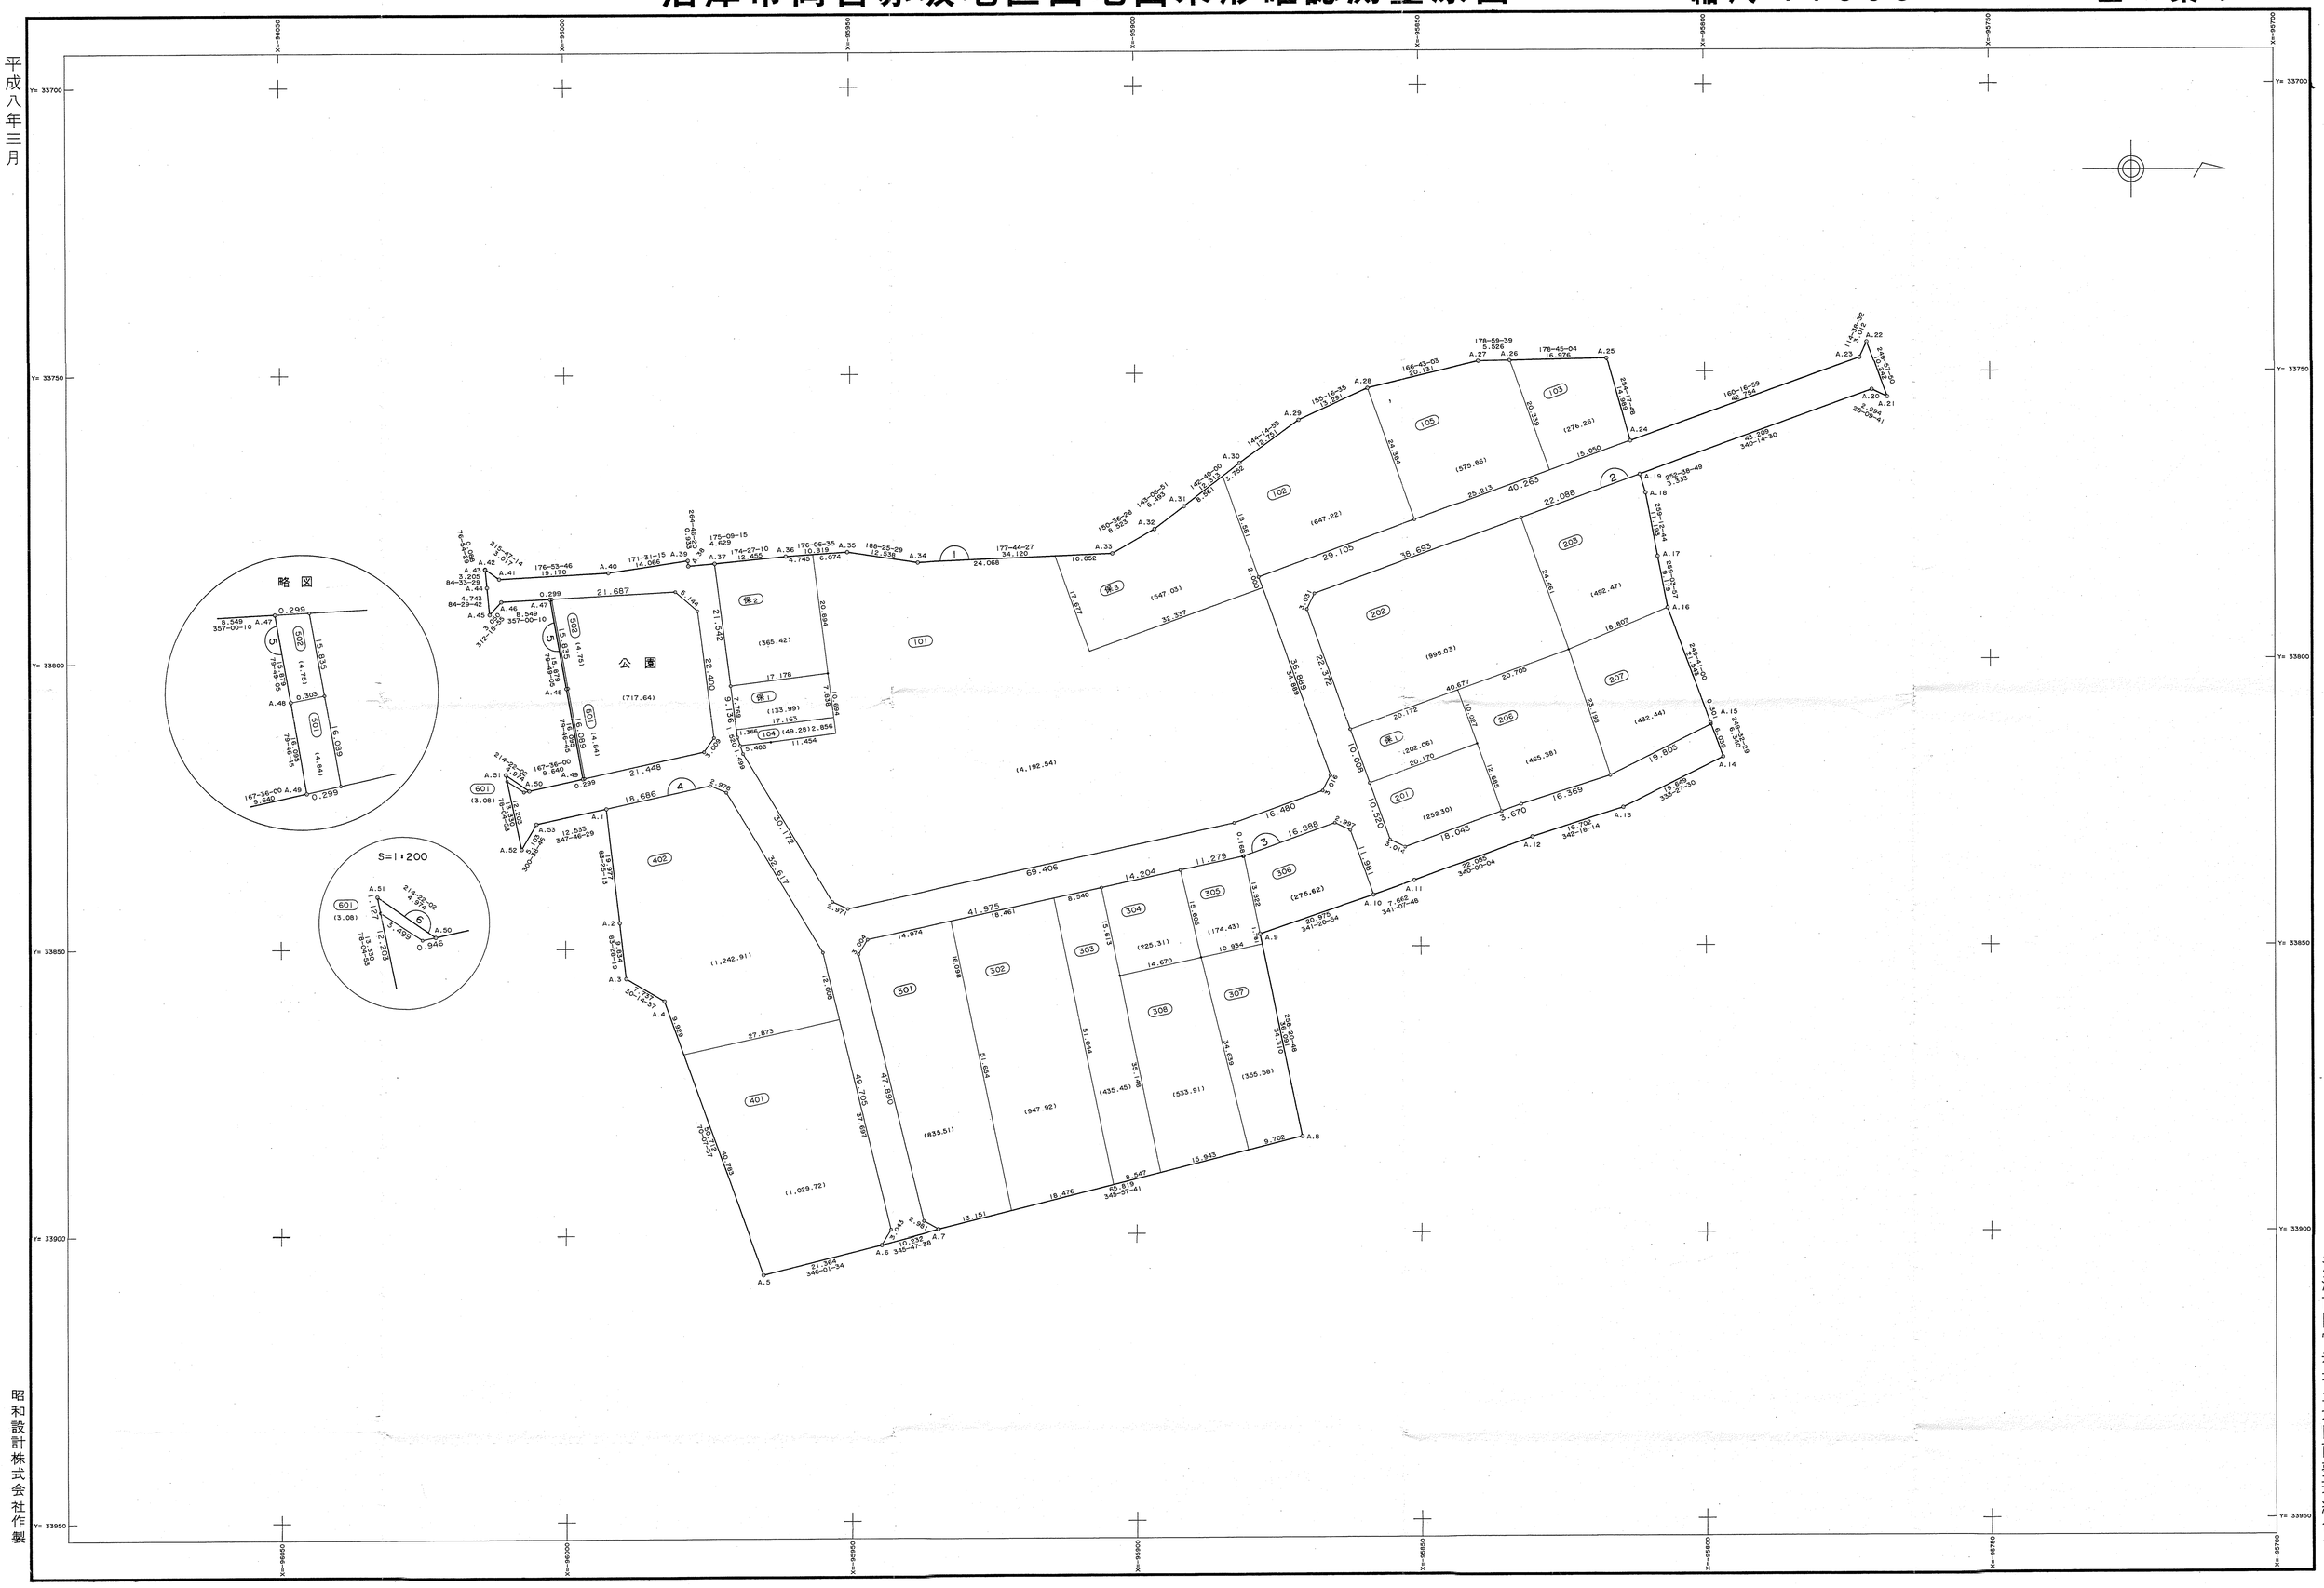

昭和設計株式会社作製

沼津市岡宮赤坂土地区画整理組合